


Исполнительная схема прокладки наружных кабельных линий зг.2(Насосная пожаротушения)

M1:500

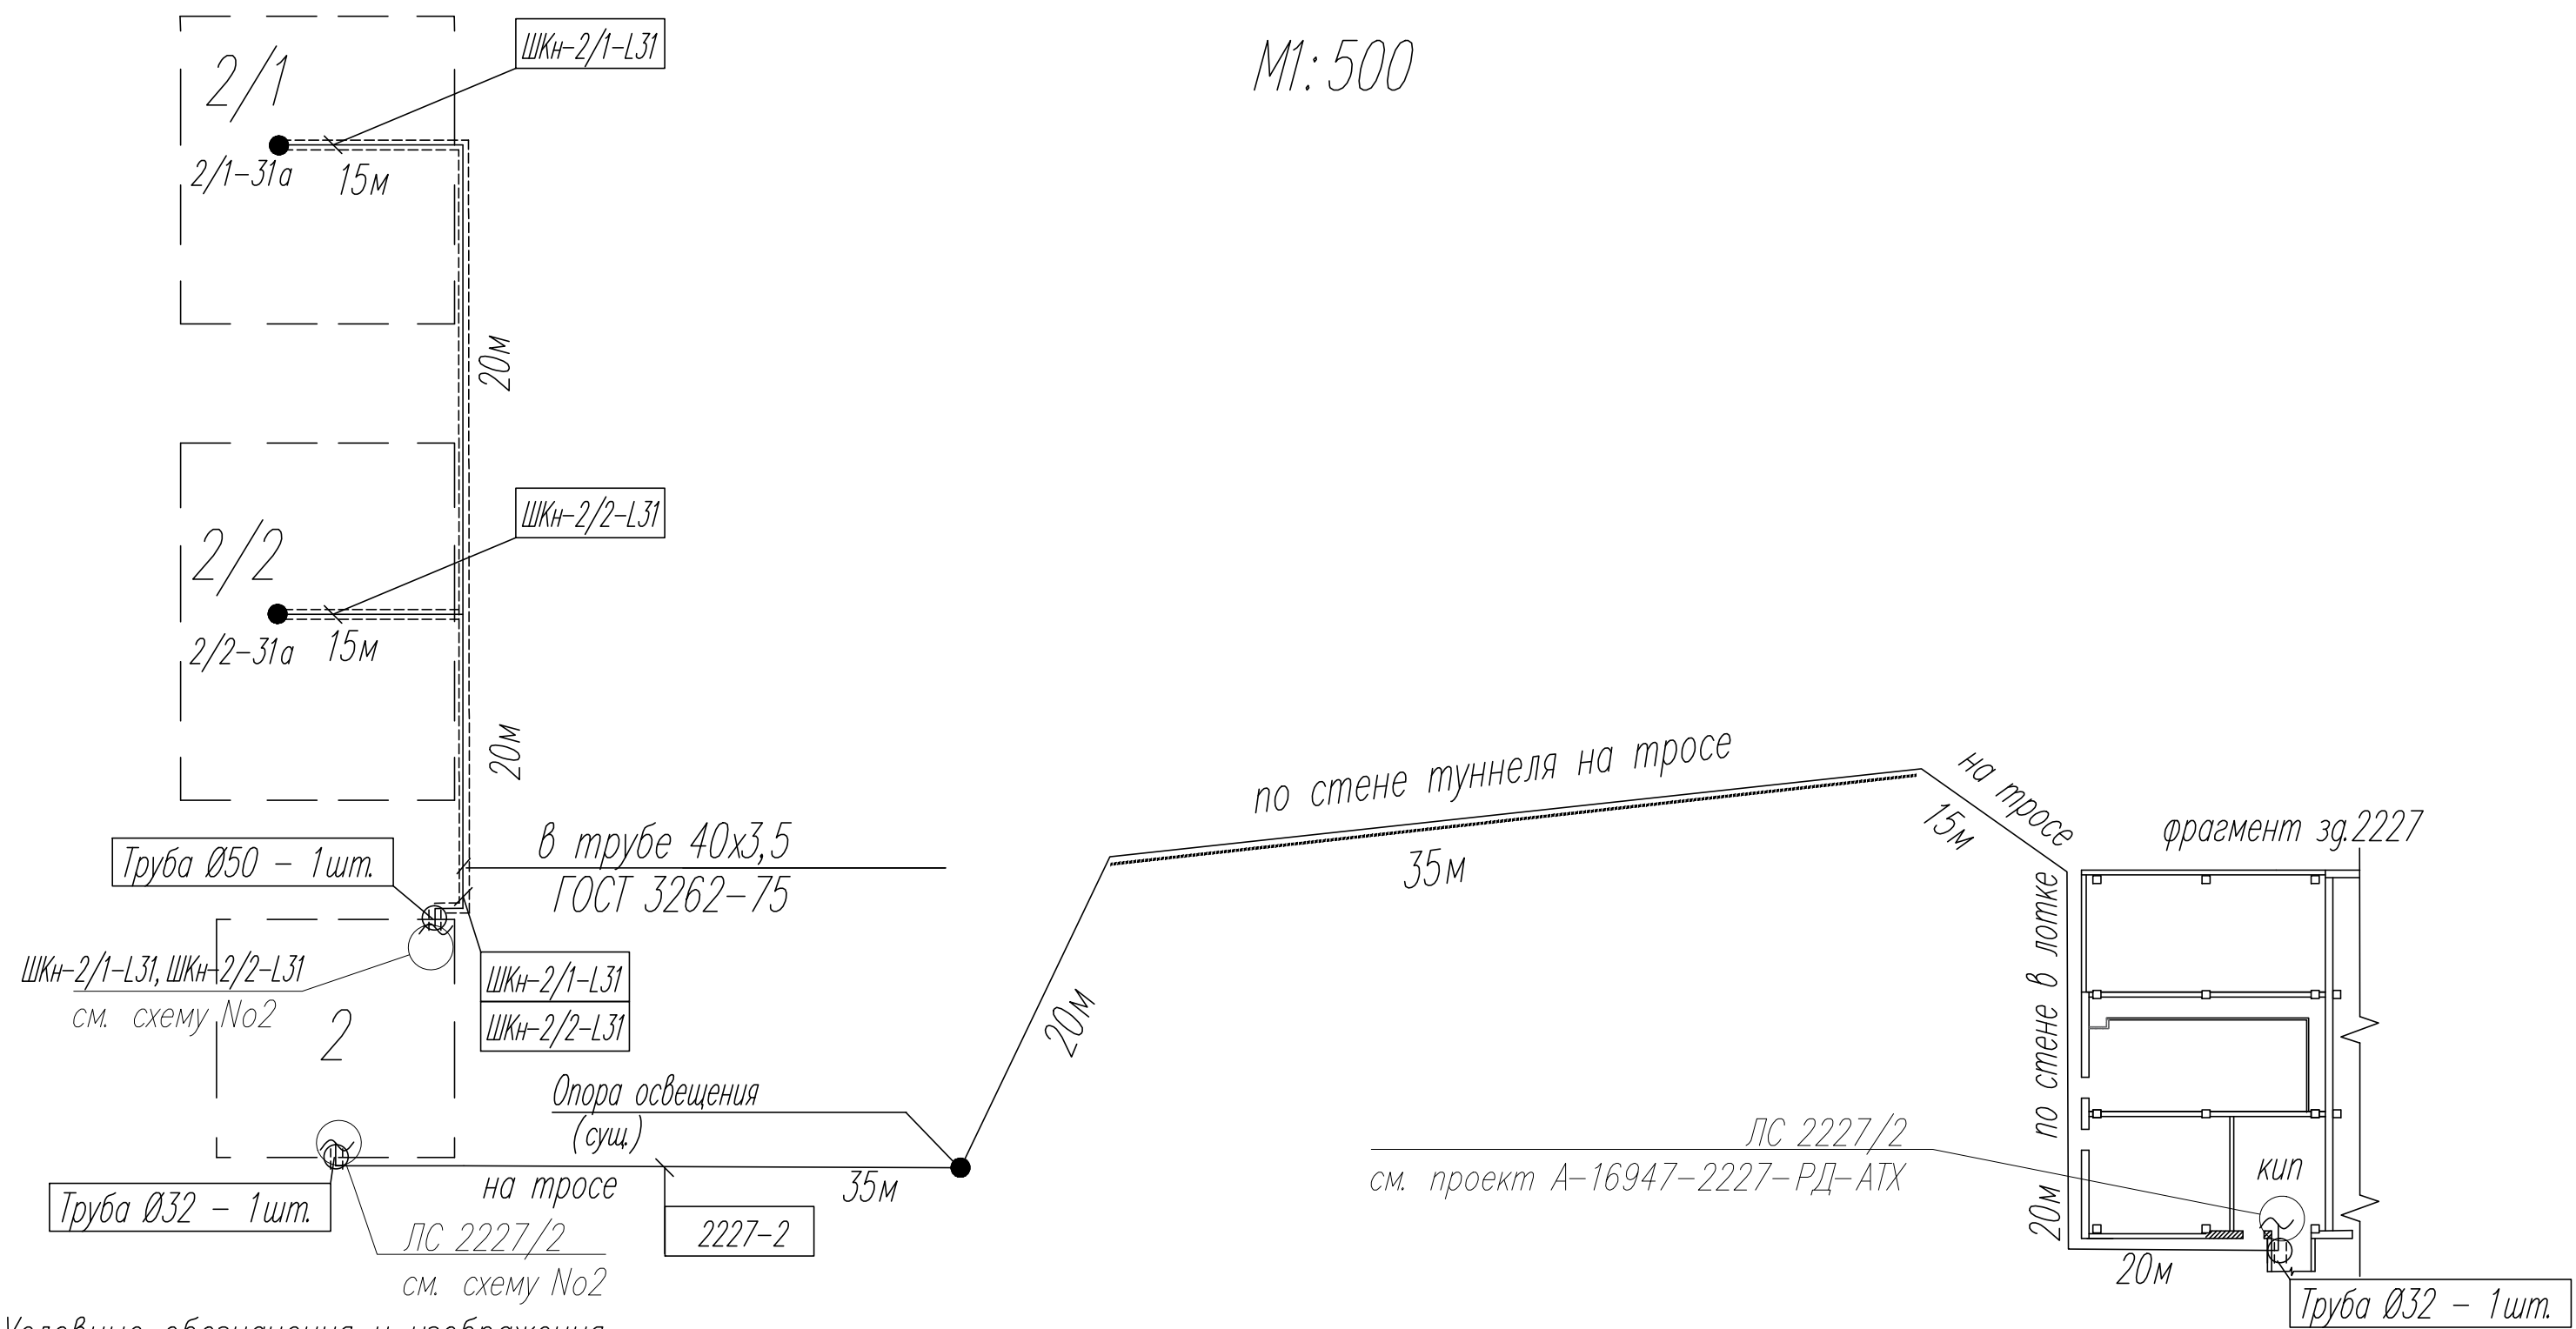

Условные обозначения и изображения

Обозначение	Наименование
—	Кабель КиП
—	Кабель КиП в трубе
-----	Кабель КиП в трубах под землей
⊞	Кабельная проходка
•	Механизм исполнительный, датчик
└	Кабельный лоток с крышкой

						А-16947-2-АК-И1			
						Федеральное казенное предприятие "Бийский олеумный завод"г. Бийск, Алтайского края			
Изм.	Кол. уч	Лист	N док	Подп.	Дата	Реконструкция для создания производства октогена. зг.2 Насосная пожаротушения.	Стадия	Лист	Листов
Нач.	Стр.	Тихоненко							
Технадзор									
Исп-ель		Постников				Исполнительная схема No1 Автоматизация комплексная зг.2	000 "ВостокЭнергоСтрой"		