


Исполнительная схема прокладки кабельной оптической линии от зд. 2227/Д к зд.1351 М 1:100

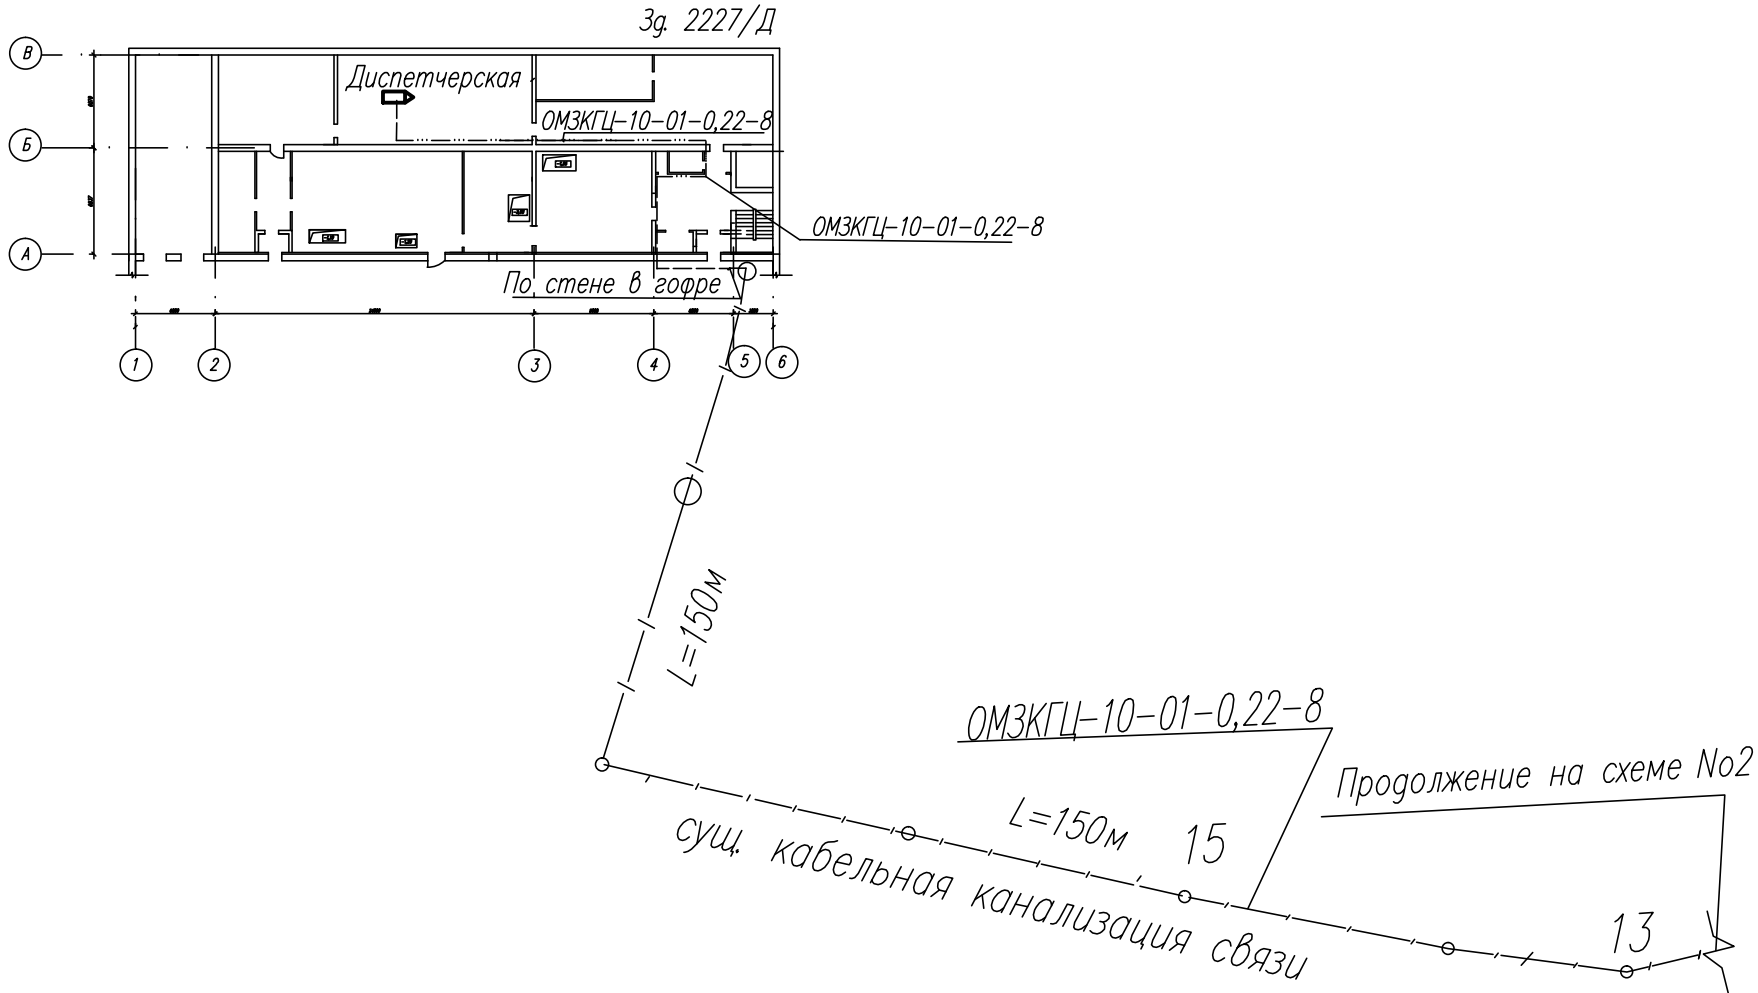

Условные обозначения и изображения

Обозначение	Наименование
	Коробка оптическая
	Кабель оптический в канализации
	Колодец
	Шкаф СМИС

						А-16947-СМИС-И1			
						Федеральное казенное предприятие "Бийский олеумный завод" г. Бийск, Алтайского края			
Изм.	Кол. уч.	Лист	N док.	Подп.	Дата	Реконструкция для создания производства окогена. Структурированная система мониторинга и управления инженерными системами зданий и сооружений	Стадия	Лист	Листов
Нач.	Стр.								
Технадзор									
Исп-ель						Исполнительная схема №1 СМИС	000		
							"ВостокЭнергоСтрой"		