



Исполнительная схема устройства проколов под дорогой М 1:5000

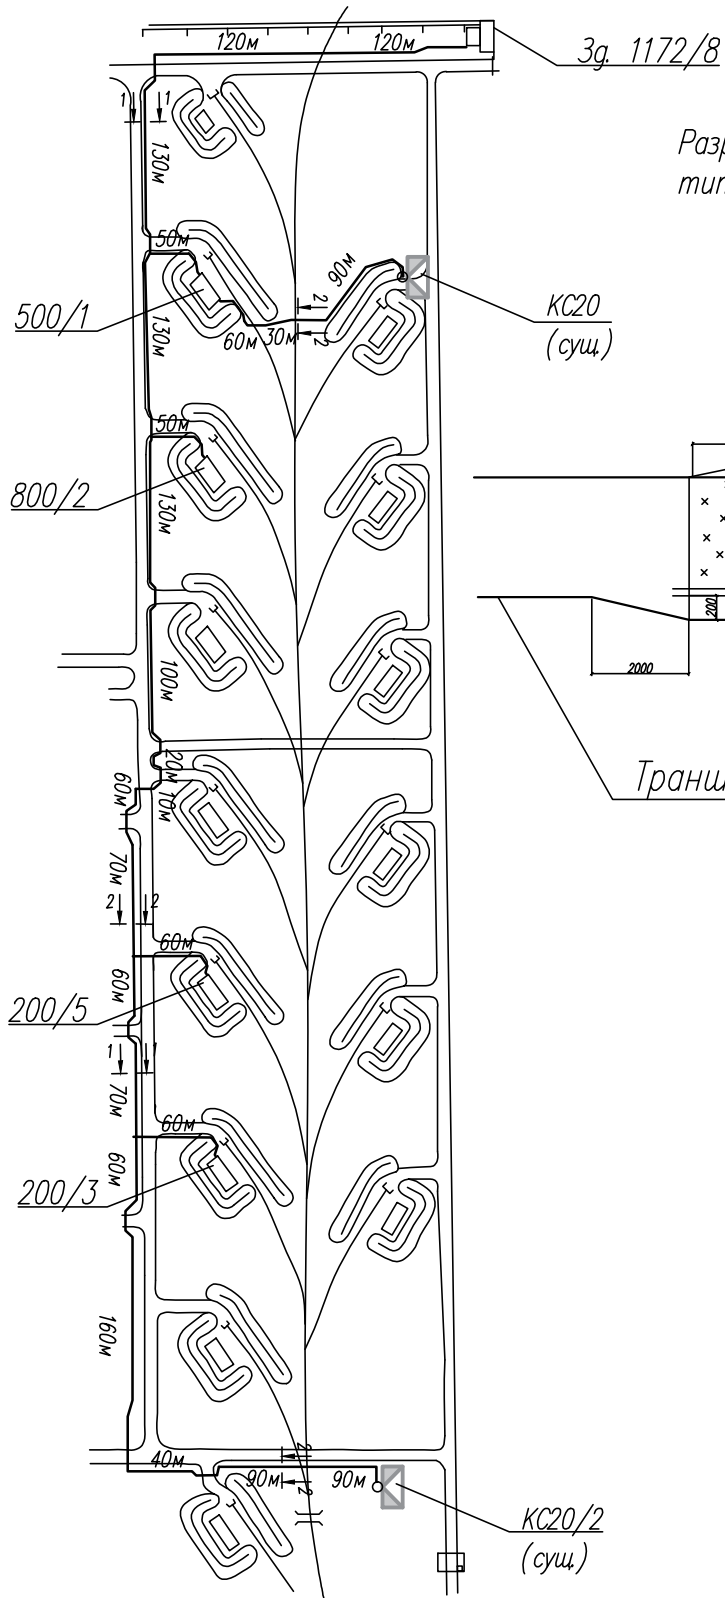


Разрез прокола под дорогой по
типовому альбому А5-92-40

М1:20

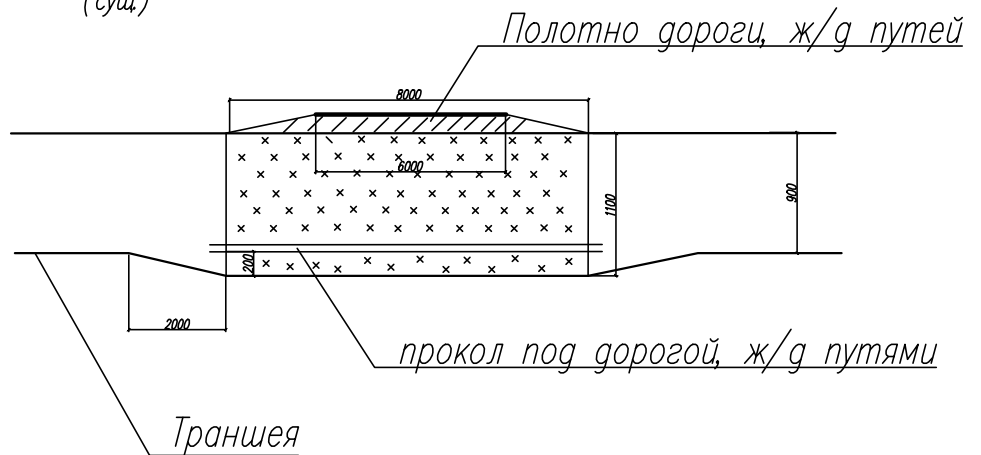

Разрез
места
прокола
М1:20

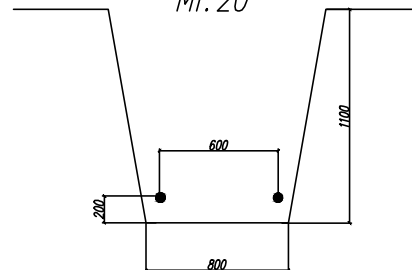

Условные обозначения и изображения

Обозначение	Наименование
	Шкаф клеммных соединений (сущ.)
	Место прокола под дорогой в трубе
	Кабельная линия

						А-16947-200/3-РД-АПС-И1		
						Федеральное казенное предприятие "Бийский олеумный завод" г. Бийск, Алтайского края		
Изм.	Кол. уч.	Лист	N док.	Подп.	Дата	Реконструкция для создания производства продукта октогена Базисный склад зд. 200/3	Стадия	Лист
Нач.	Стр.							Листов
Технадзор								
Исп-ель						Исполнительная схема №4 Проколы при пересечении Траншеи с дорогой	000 "ВостокЭнергоСтрой"	