



Исполнительная схема устройства проколов под дорогой М 1:5000

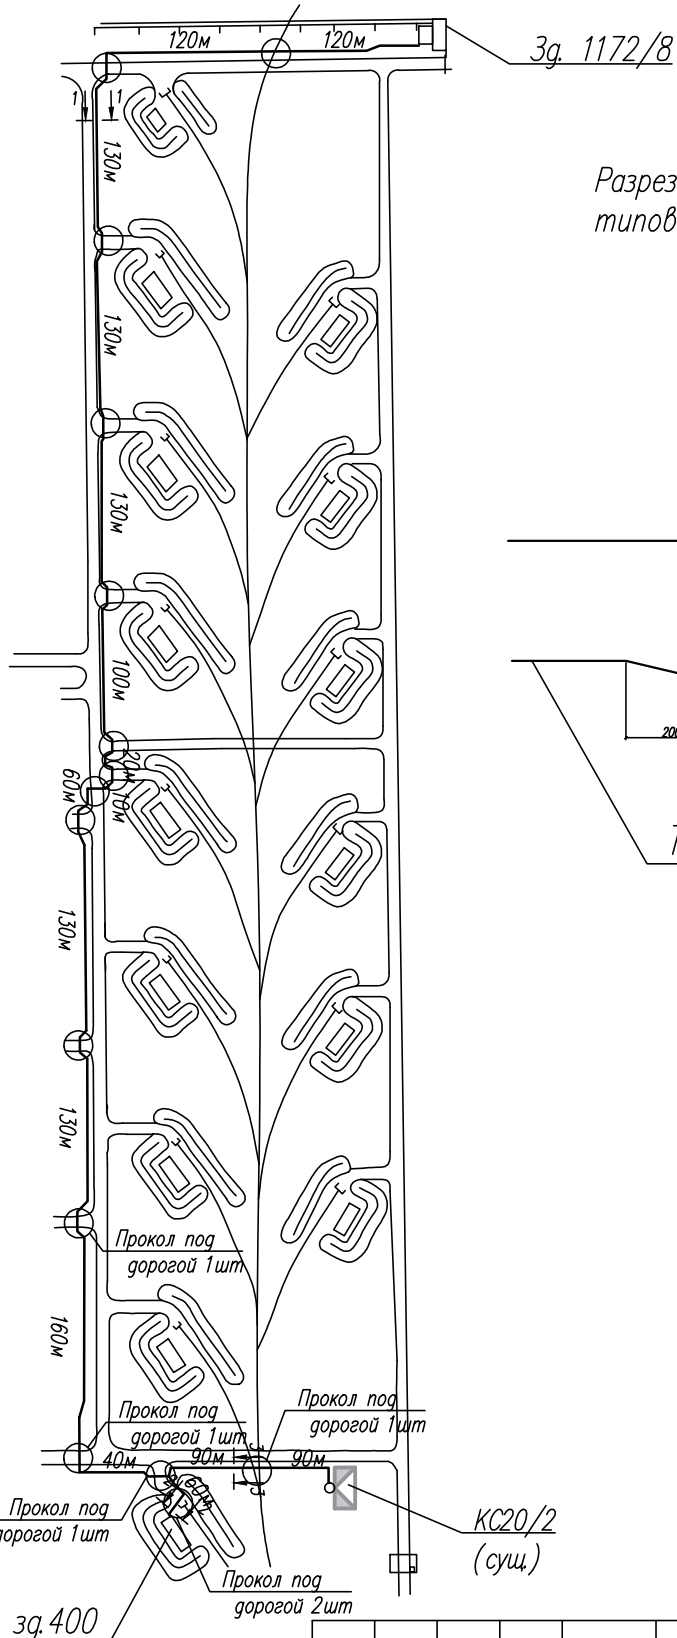

Разрез прокола под дорогой по
типовому альбому

М1:20

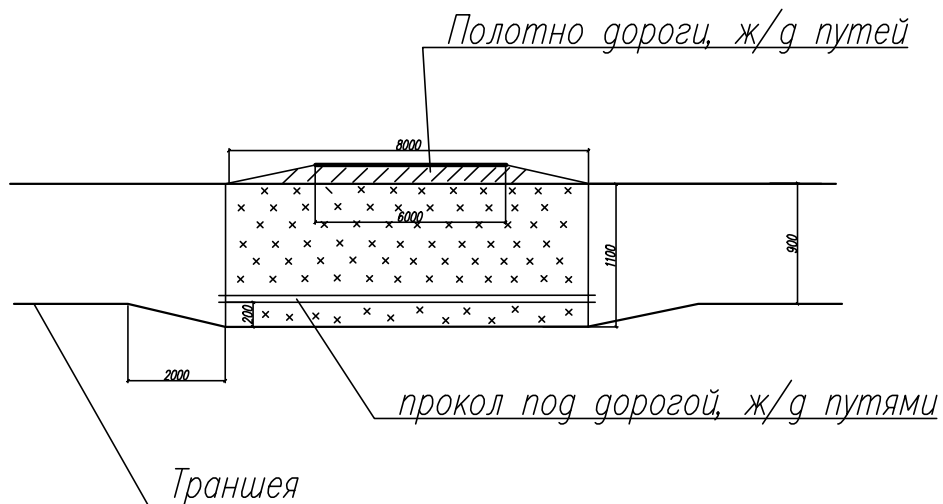

Условные обозначения и изображения

Обозначение	Наименование
	Шкаф клеммных соединений (сущ.)
	Место прокола под дорогой в трубе
	Кабельная линия

Изм.	Кол. уч.	Лист	N док.	Подп.	Дата
Нач. Стр.					
Технадзор					
Исп-ель					

1088/12-2018-ПС-И1

Федеральное казенное предприятие
"Бийский олеумный завод" г. Бийск, Алтайского края

Реконструкция для создания
промышленного производства продукта
ТАТБ Базисный склад зд. 400

Стадия Лист Листов

Исполнительная схема №2
Пожарная система

000
"ВостокЭнергоСтрой"