


Исполнительная схема монтажа сетей связи
План зд.500/1 на отм. 0.000

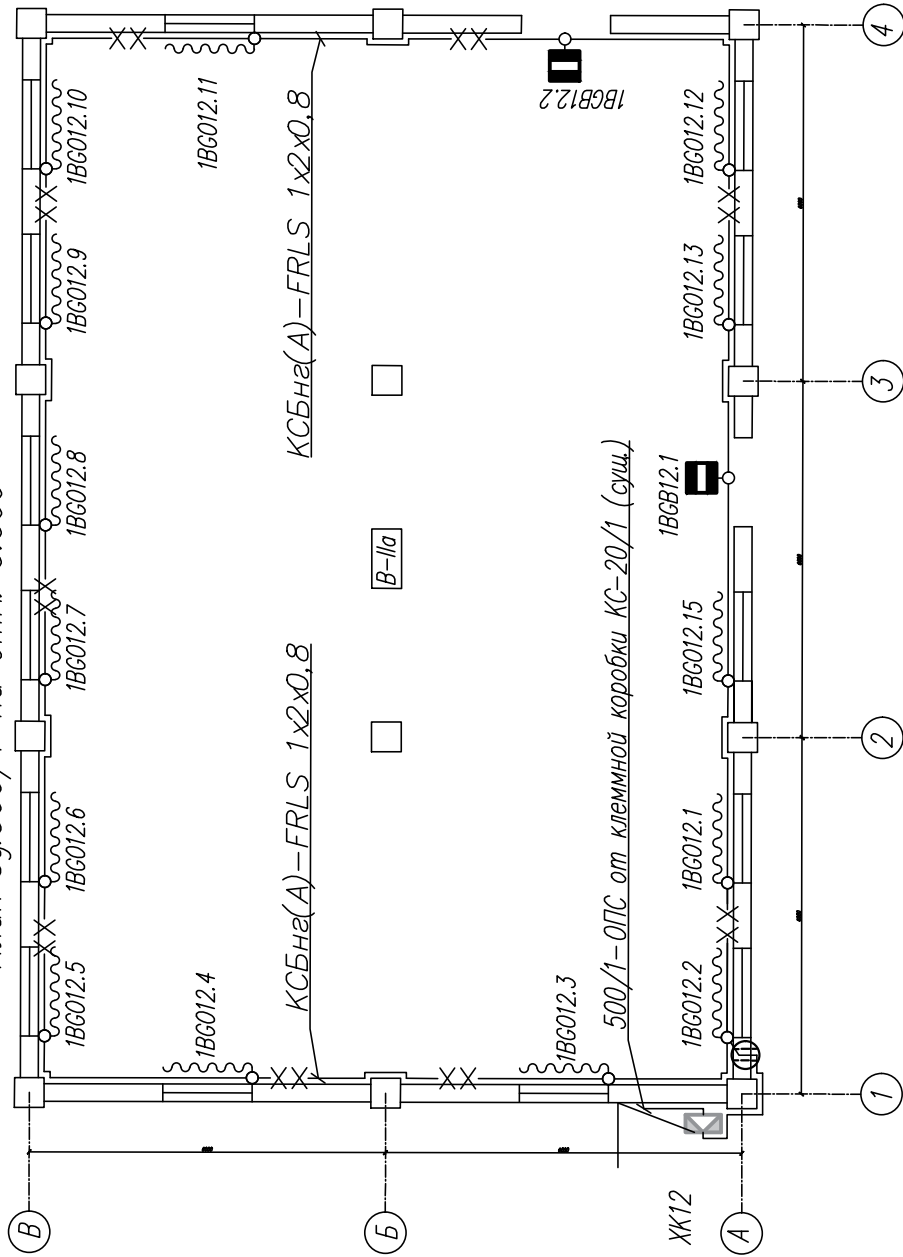

Условные обозначения и изображения

Обозначение	Наименование	Примечание
	Прибор приемно-контрольный	-
	Коробка клеммная	-
	Извещатель охранной точечный магнитоконтактный	-
	Извещатель охранный обходной	-
	Коробка распределительная	-
	Линия связи	-
	Кабельная проходка	-

А-16947-500/1-РД-АПС-ИИ			
Федеральное казенное предприятие			
"Бийский олеумный завод" г. Бийск, Алтайского края			
Изм.	Код уч.	Лист	№ док.
Нач.	Стр.	Подп.	Дата
Технадзор	Исп-ель		
Реконструкция для создания производства октогена		Стация	Лист
Базисный склад зд. 500/1			Листов
Исполнительная схема №1		000	
Сети связи		"ВостокЭнергоСтрой"	