








Фрагмент плана здания 1172/8
М1:100

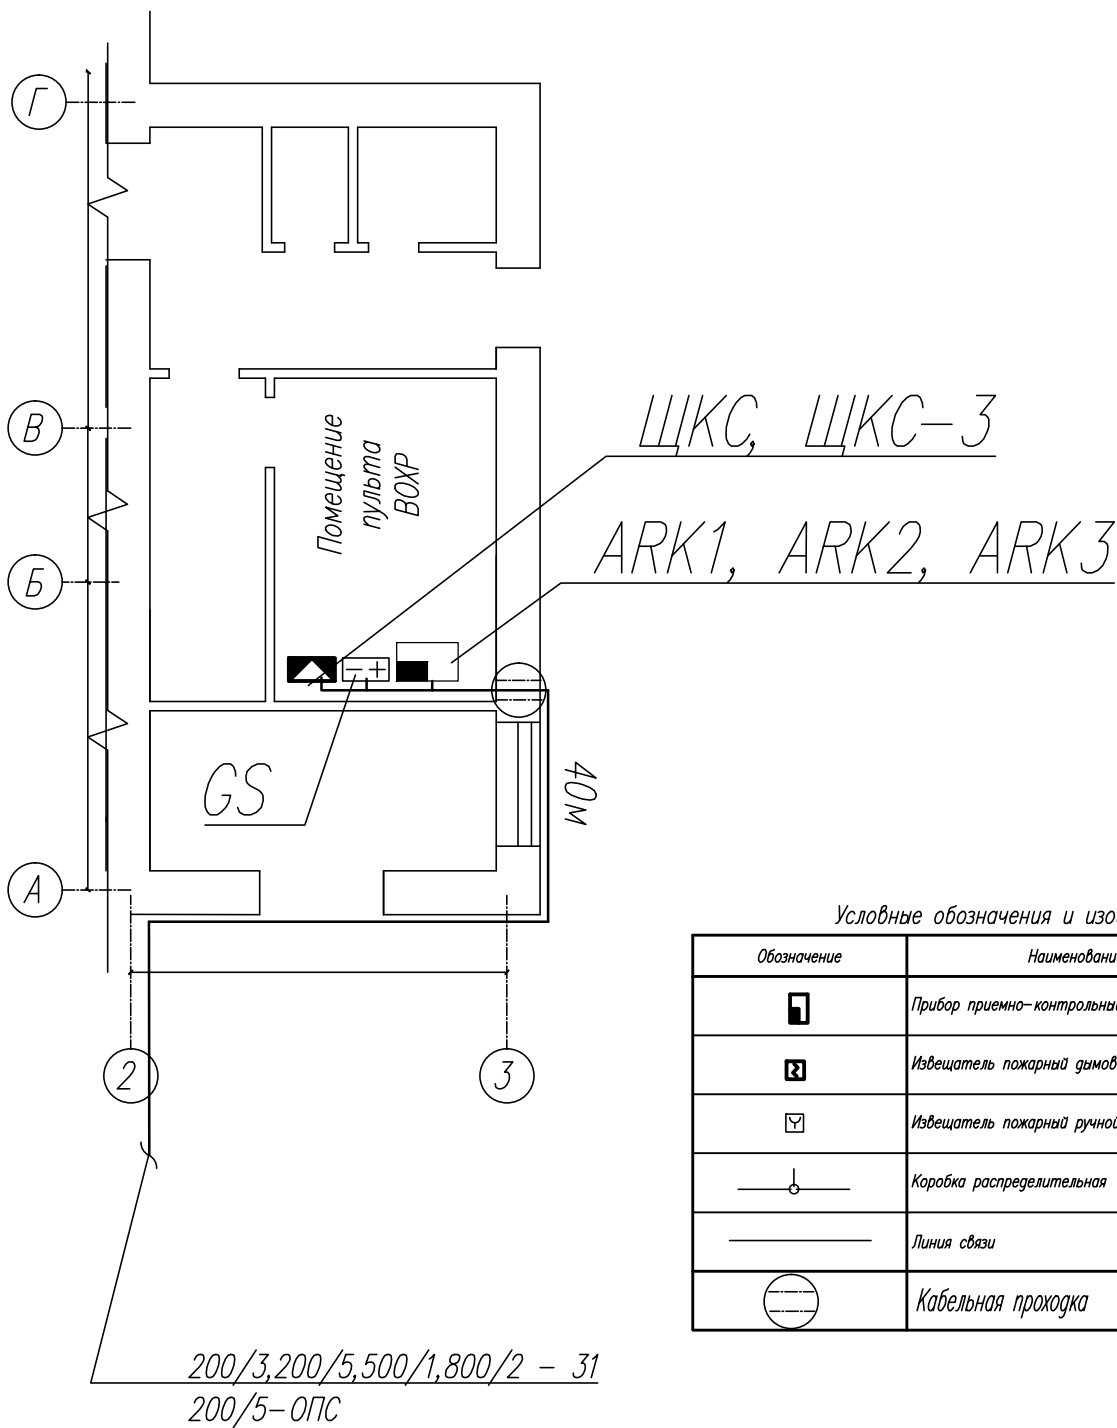

Обозначение	Наименование	Примечание
	Прибор приемно- контрольный	—
	Извещатель пожарный дымовой	—
	Извещатель пожарный ручной	—
	Коробка распределительная	—
	Линия связи	—
	Кабельная проходка	

						А-16947-200/3-РД-АПС-И1			
						Федеральное казенное предприятие "Бийский олеумный завод"г. Бийск, Алтайского края			
Изм.	Код уч	Лист	№ док	Подп.	Дата				
Нач.	Стр.					Реконструкция для создания производства продукта октогена		Стадия	Лист
Технадзор						Базисный склад зд. 200/3			Листов
Исп-ель									
						Исполнительная схема №2 Автоматическая пожарная сигнализация		000 "ВостокЭнергоСтрой"	