




Исполнительная схема укладки кабеля в траншее М 1:5000

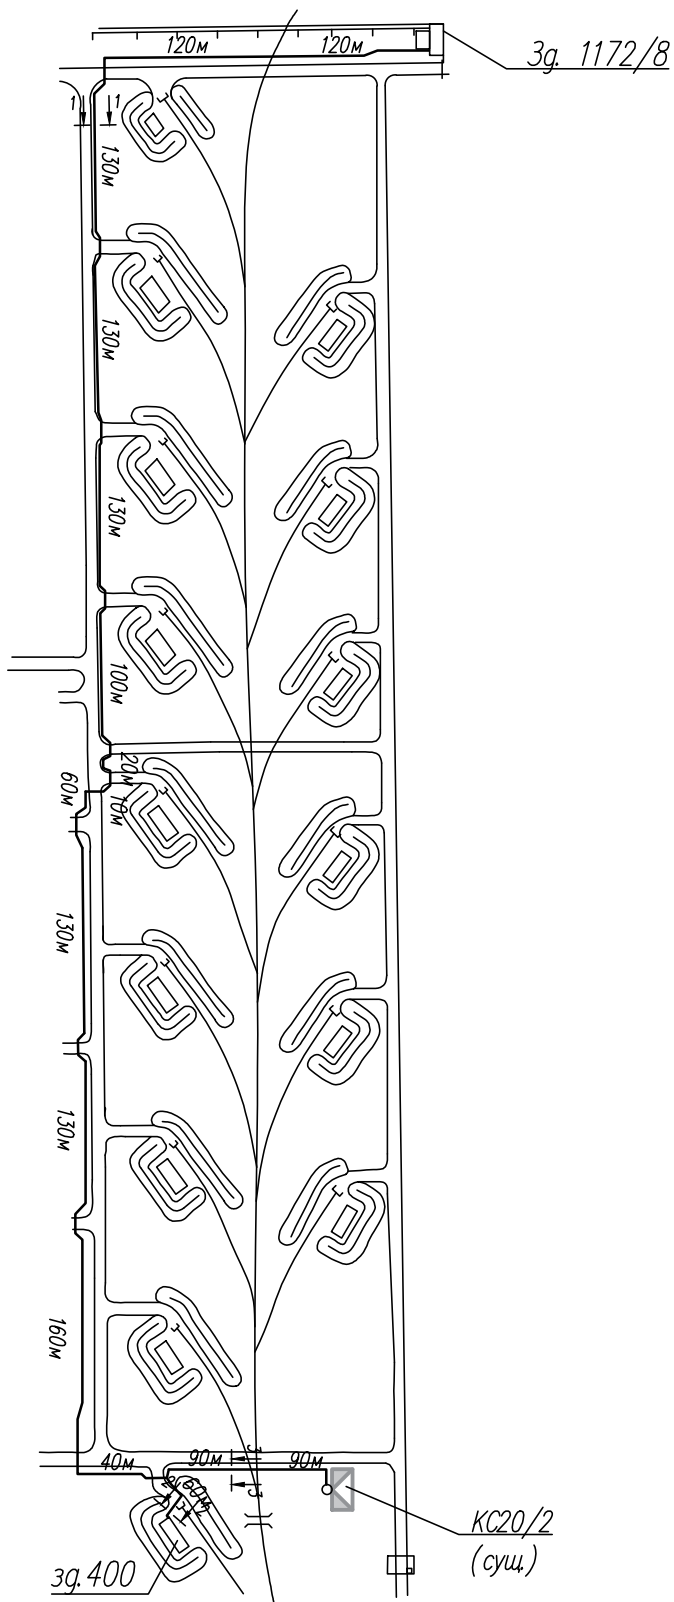


Разрез
1-1
М1: 20

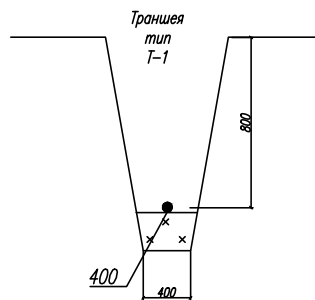

Разрез
2-2
М1: 20

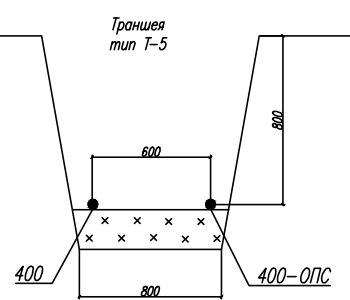

Разрез
3-3
М1: 20

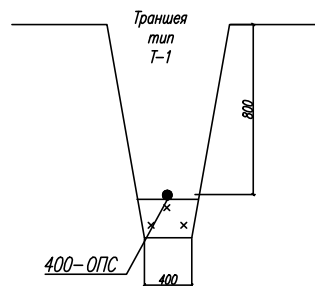

Условные обозначения и изображения

Обозначение	Наименование
	Шкаф клеммных соединений (сущ.)
	Место прокола под дорогой в трубе
	Кабельная линия

						1088/12-2018-ПС-И1		
						Федеральное казенное предприятие "Бийский олеумный завод" г. Бийск, Алтайского края		
Изм.	Кол. уч.	Лист	N док.	Подп.	Дата	Реконструкция для создания промышленного производства продукта ТАТБ Базисный склад зд. 400	Стадия	Лист
Нач. Стр.								Листов
Технадзор								
Исп-ель						Исполнительная схема №4 Пожарная система	000 "ВостокЭнергоСтрой"	