


Исполнительная схема монтажа сетей связи
План зд.800/2 на отм. 0.000

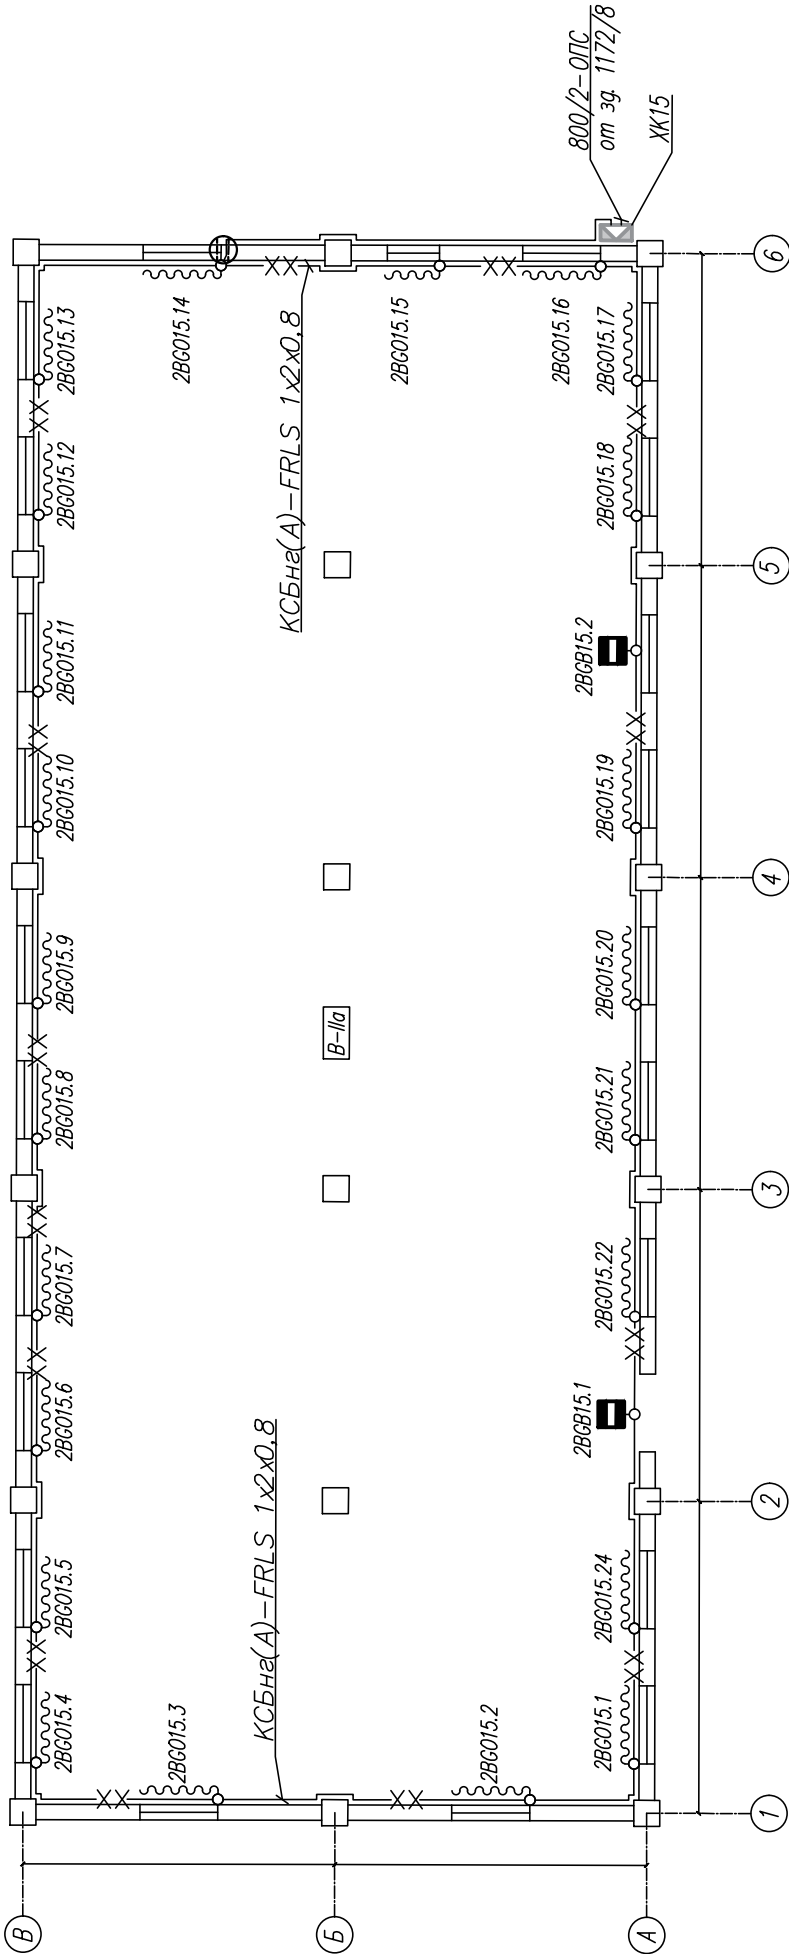

Условные обозначения и изображения

Обозначение	Наименование	Примечание
	Прибор приемно-контрольный	-
	Коробка клемная	-
	Извещатель охранной точечный магнитоконтактный	-
	Извещатель охранной обрывной	-
	Коробка распределительная	-
	Линия связи	-
	Кабельная проходка	-

A-16947-800/2-РД-АПС-ИИ			
Федеральное казенное предприятие			
"Бийский олеумный завод" г. Бийск Алтайского края			
Изм.	Код	Лист	Подп.
Нач.	Стр.	Дата	
Технадзор			
Исполнитель			
Реконструкция для создания производства октогена		Стация	Лист
Базисный склад зд. 800/2			
Исполнительная схема №1		000	
Сети связи		"ВостокЭнергоСтрой"	