






Исполнительная схема прокладки кабельной оптической линии от зд.2227/Д к зд.1351 М 1:100

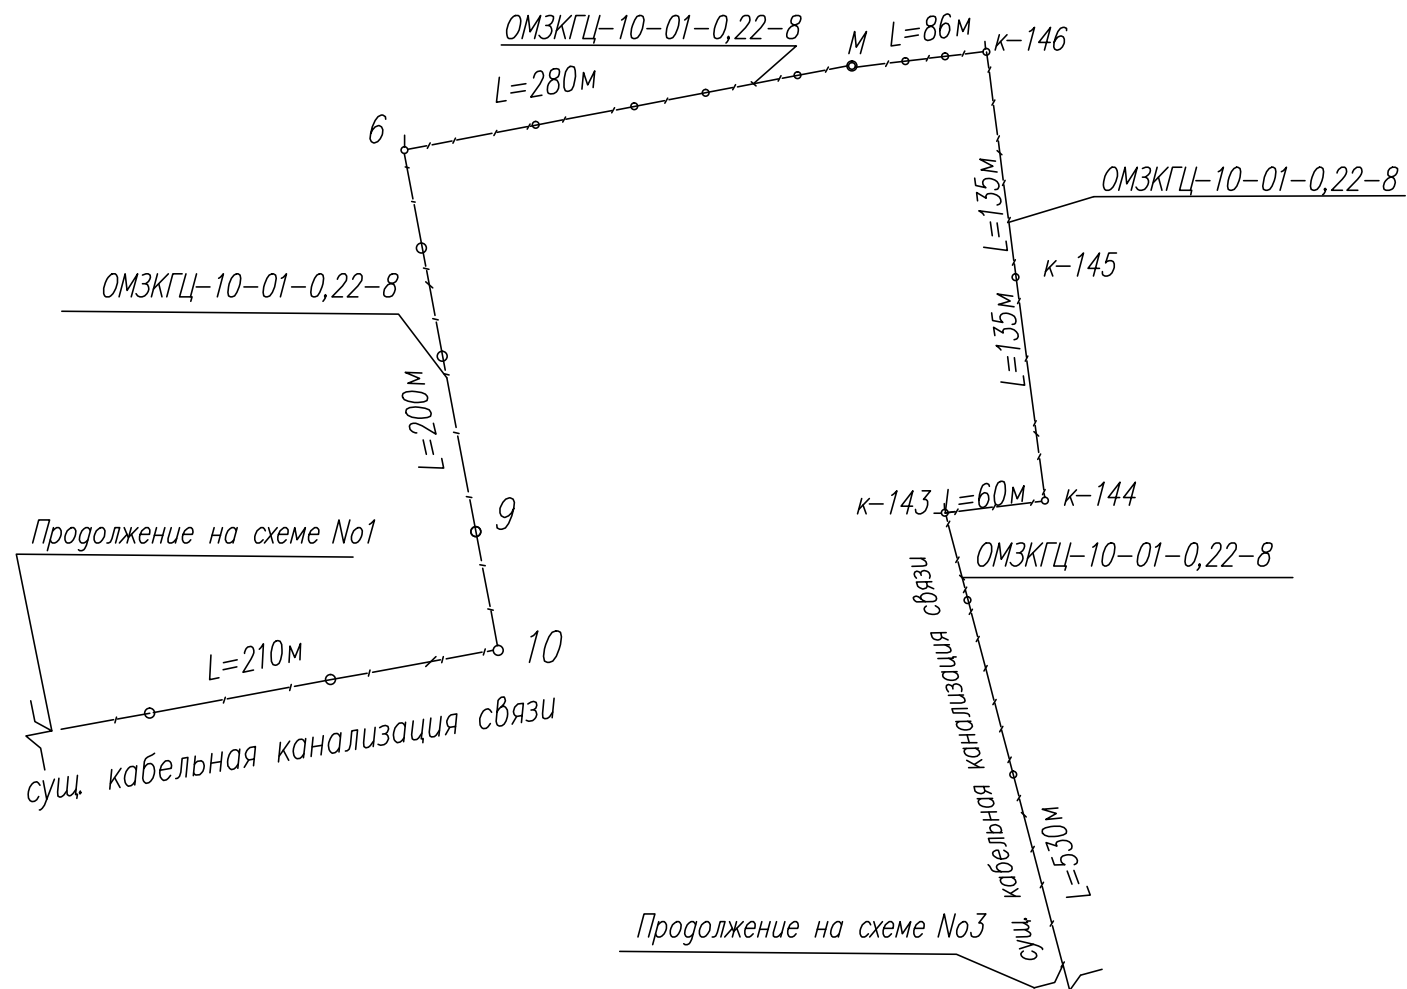

Условные обозначения и изображения

Обозначение	Наименование
	Коробка оптическая
	Кабель оптический в канализации
	Колодец
	Шкаф СМПС

						А-16947-СМИС-И1			
						Федеральное казенное предприятие "Бийский олеумный завод"г. Бийск Алтайского края			
Изм.	Кол.уч	Лист	N док	Подп.	Дата	Реконструкция для создания производства окогена.Структурированная система мониторинга и управления инженерными системами зданий и сооружений	Стадия	Лист	Листов
Нач.	Стр.								
Технадзор									
Исп-ель									
						Исполнительная схема №2 СМИС	000 "ВостокЭнергоСтрой"		