
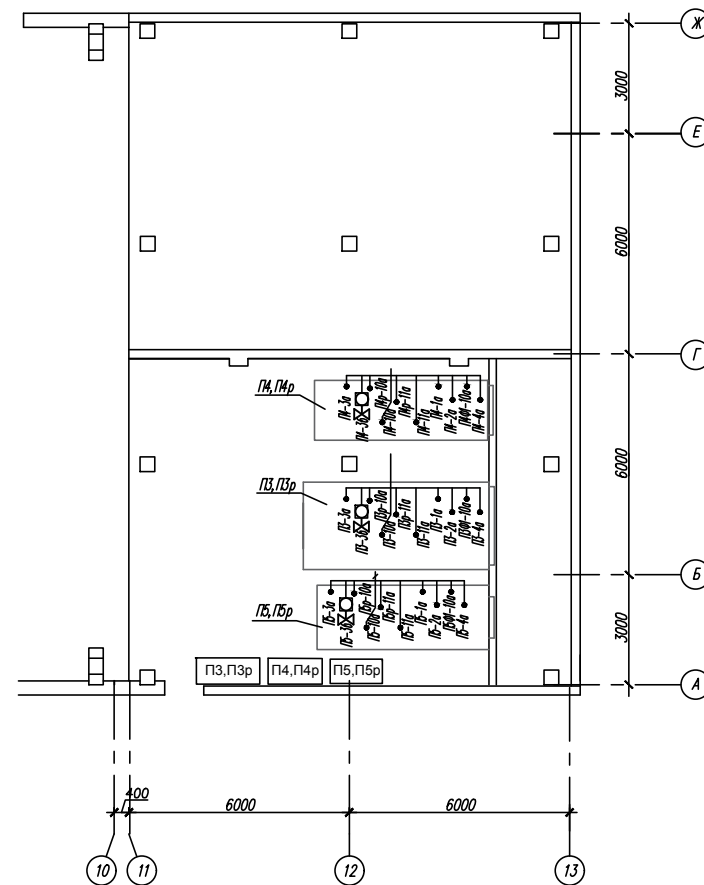


Схема монтажа системы автоматизации приточной вентиляции зд.2227 на отм.4.200. Фрагмент здания 2227

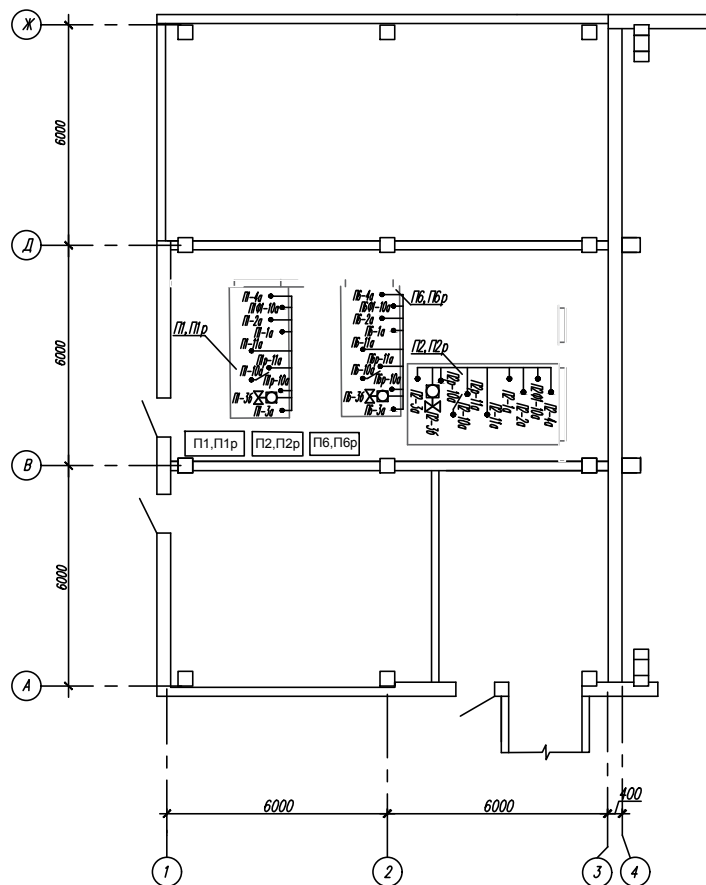

						А-16947-2227-ОВ-И1			
						Федеральное казенное предприятие "Бийский олеумный завод" г. Бийск, Алтайского края			
Изм.	Кол. уч	Лист	№ док	Подп.	Дата	Реконструкция для создания производства октогена. зд.2227	Стадия	Лист	Листов
Нач.	Стр.	Сапегин						1	1
Технадзор		Копылов							
Исп-ель		Постников							
						Исполнительная схема №1	000		
							"ВостокЭнергоСтрой"		