



Исполнительная схема разработки траншеи
от зд. 1172/8 к зд.200/1, 200/5, 800/2, 500/1


М 1:5000

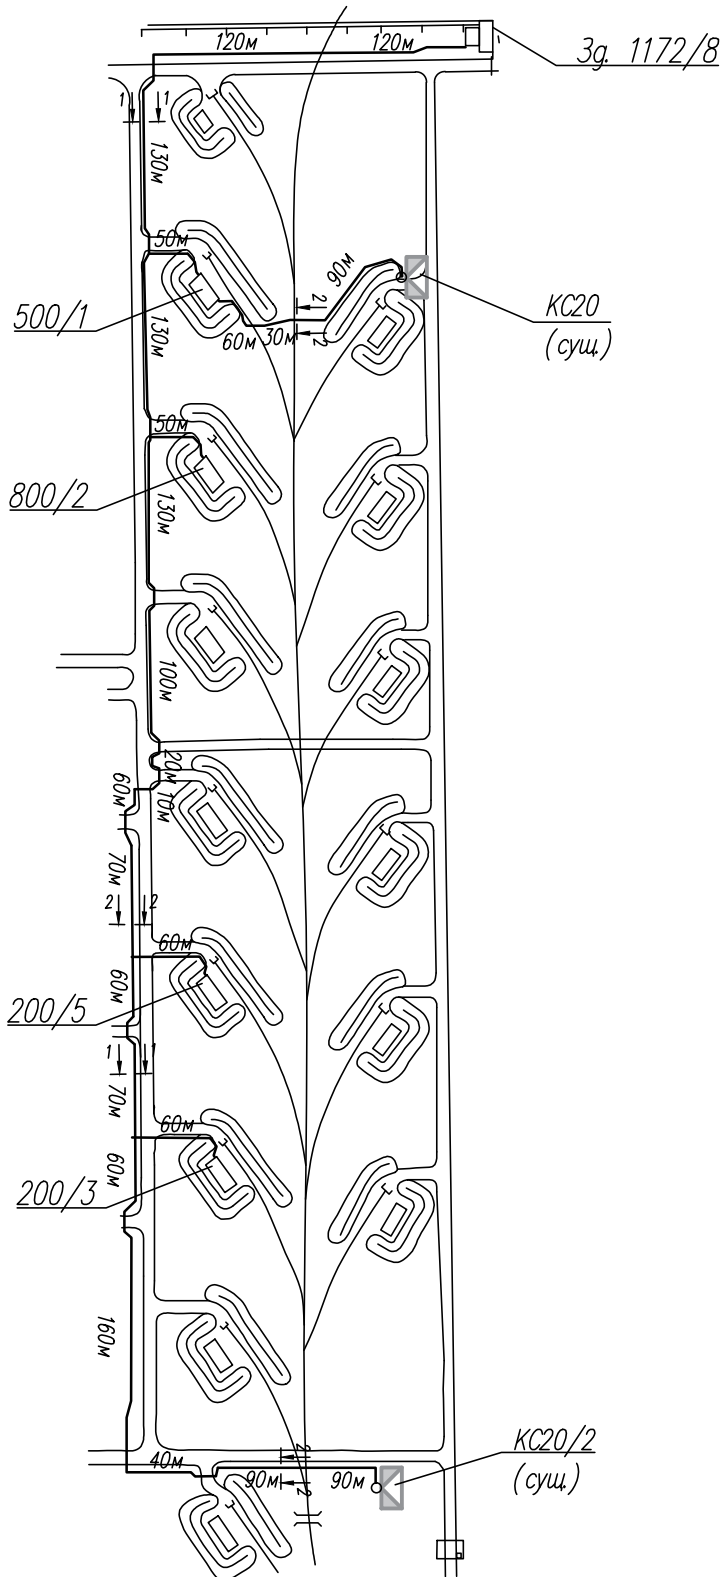

Разрез
1-1
М1:20

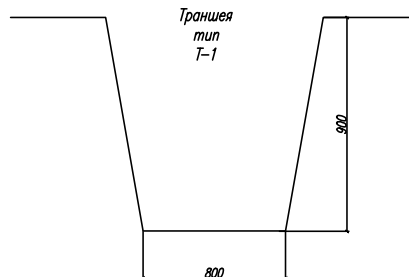

Разрез
2-2
М1:20

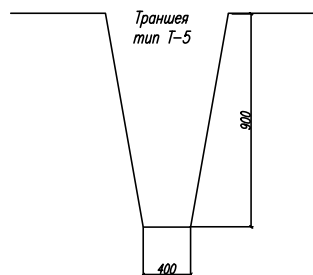

Условные обозначения и изображения

Обозначение	Наименование
	Шкаф клеммных соединений (сущ.)
	Место прокола под дорогой в трубе
	Кабельная линия

						А-16947-200/3-РД-АПС-И1		
						Федеральное казенное предприятие "Бийский олеумный завод" г. Бийск, Алтайского края		
Изм.	Кол. уч.	Лист	№ док.	Подп.	Дата	Реконструкция для создания производства продукта октогена	Стадия	Лист
Нач. Стр.						Базисный склад зд. 200/3		Листов
Технадзор						Исполнительная схема №3	000	
Исп-ель						Разработка траншеи	"ВостокЭнергоСтрой"	