
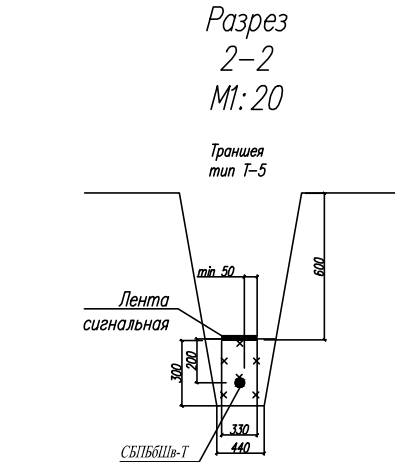
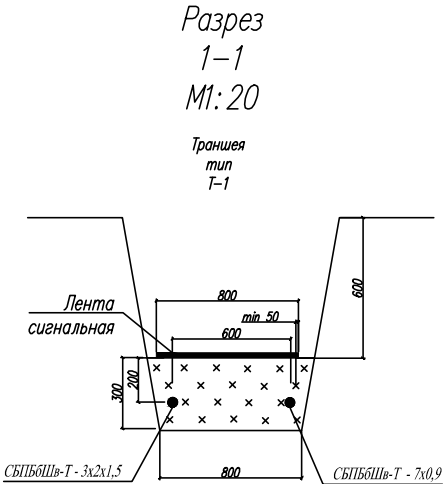


Исполнительная схема укладки сигнальной ленты "Осторожно кабель" в траншее М 1:5000

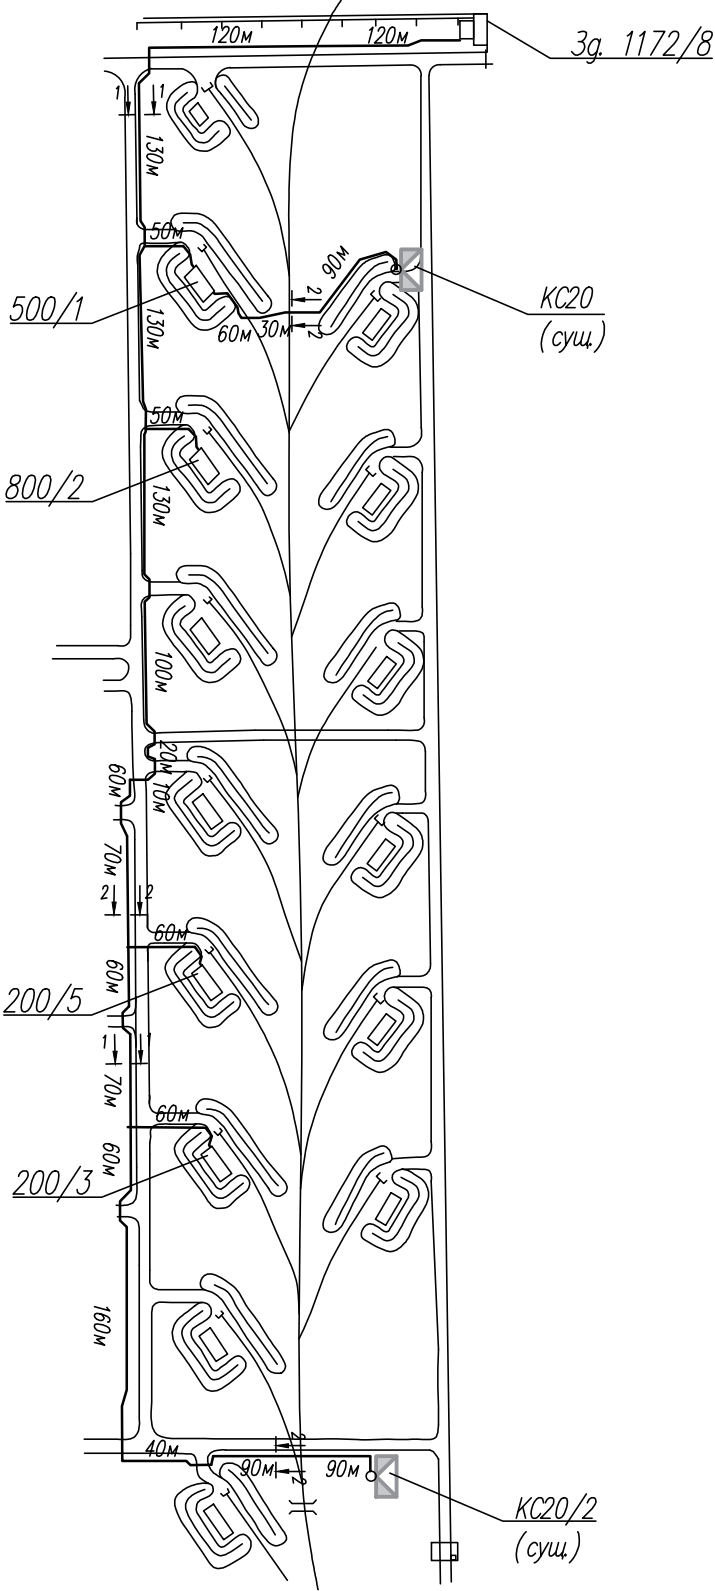

Условные обозначения и изображения

Обозначение	Наименование
	Шкаф клеммных соединений (сущ.)
	Место прокола под дорогой в трубе
	Кабельная линия

						А-16947-200/3-РД-АПС-И1			
						Федеральное казенное предприятие			
						"Бийский олеумный завод"г. Бийск, Алтайского края			
Изм.	Кол. уч.	Лист	№ док.	Подп.	Дата	Реконструкция для создания производства продукта октогена Базисный склад зд. 200/3	Стадия	Лист	Листов
Нач.	Стр.								
Технадзор						Исполнительная схема №7 Засыпка кабеля с укладкой ленты сигнальной	000		
Исп-ель							"ВостокЭнергоСтрой"		