



Исполнительная схема засыпки траншеи М 1:5000

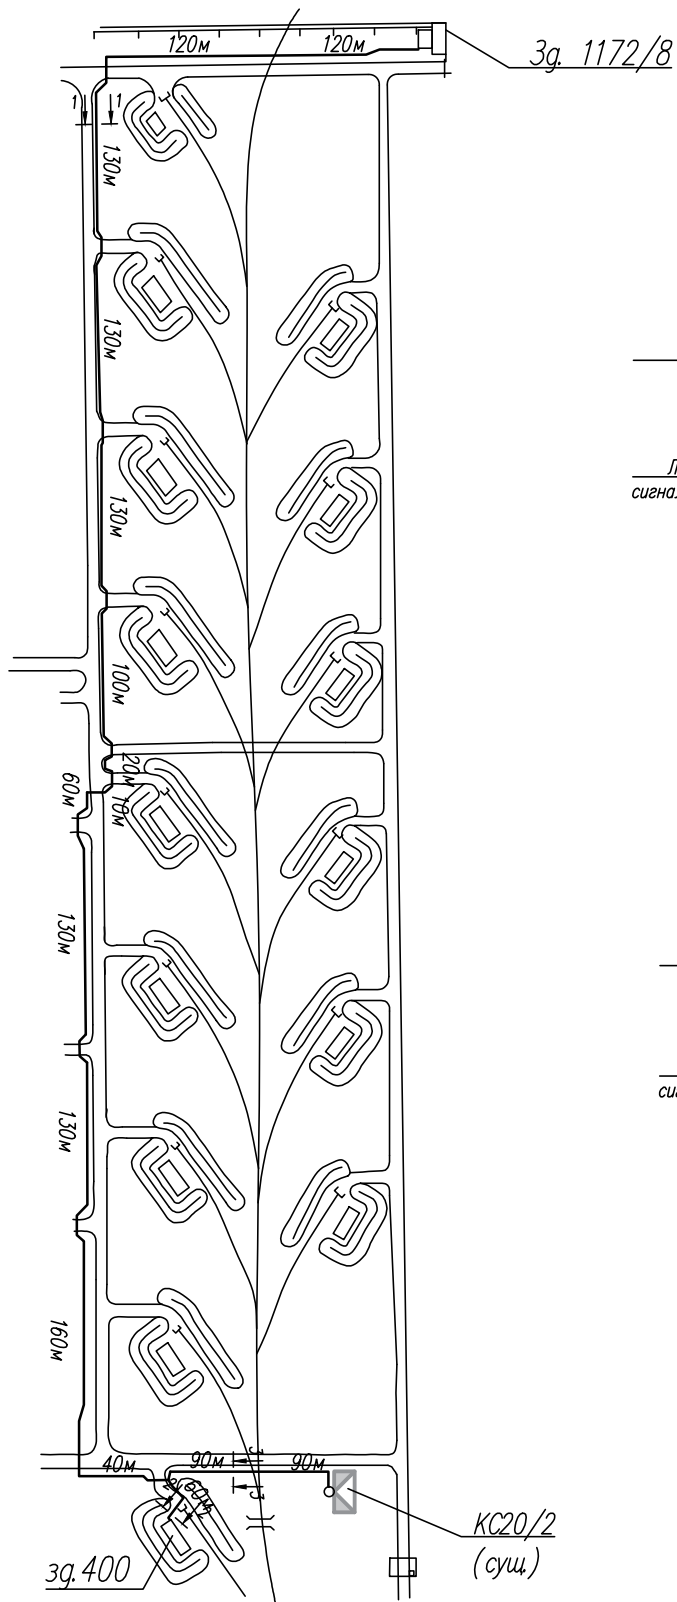


Разрез 1-1
М1:20

Траншея
тип
Т-1

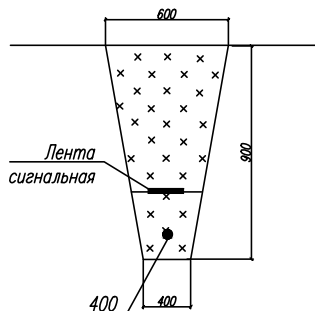


Разрез 2-2
М1:20

Траншея
тип Т-5

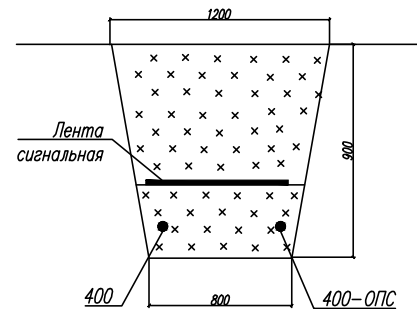

Разрез 3-3
М1:20

Траншея
тип
Т-1

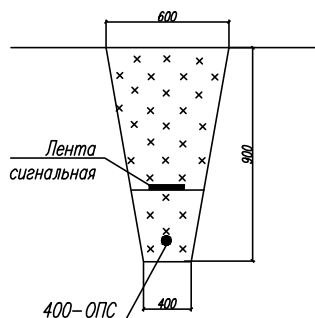

Условные обозначения и изображения

Обозначение	Наименование
	Шкаф клеммных соединений (сущ.)
	Место прокола под дорогой в трубе
	Кабельная линия

Изм.	Кол. уч.	Лист	N док.	Подп.	Дата
Нач. Стр.					
Технадзор					
Исп-ель					

1088/12-2018-ПС-И1

Федеральное казенное предприятие
"Бийский олеумный завод" г. Бийск, Алтайского края

Реконструкция для создания
промышленного производства продукта
ТАТБ Базисный склад зд. 400

Исполнительная схема №6
Пожарная система

Стадия	Лист	Листов

000
"ВостокЭнергоСтрой"