






Исполнительная схема прокладки кабельной оптической линии от зг.2227/Д к зг.1351 М 1:100

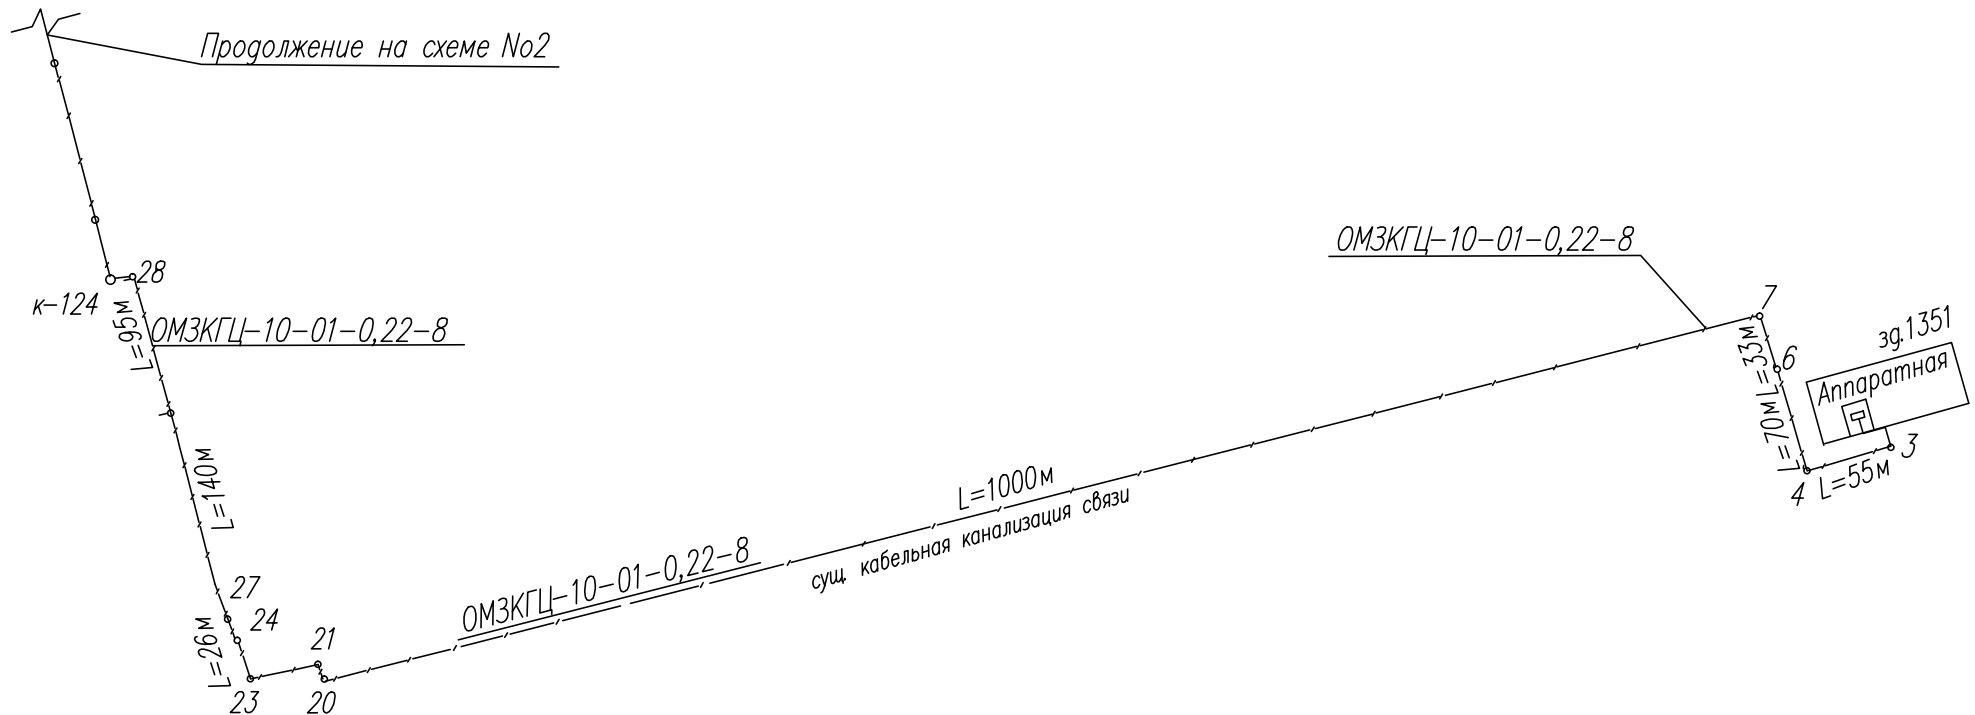

Условные обозначения и изображения

Обозначение	Наименование
	Коробка оптическая
	Кабель оптический в канализации
	Колодец
	Шкаф СМИС

						А-16947-СМИС-И1					
						Федеральное казенное предприятие "Бийский олеумный завод"г. Бийск Алтайского края					
Изм.	Код уч	Лист	N док	Погр.	Дата				Стадия	Лист	Листов
Нач.	Стр.					Реконструкция для создания производства окогена. Структурированная система мониторинга и управления инженерными системами зданий и сооружений					
Технадзор											
Исп-ель								000 "ВостокЭнергоСтрой"			
						Исполнительная схема №3 СМИС					