



Исполнительная схема укладки сигнальной ленты "Осторожно кабель!" в траншее


М 1:5000

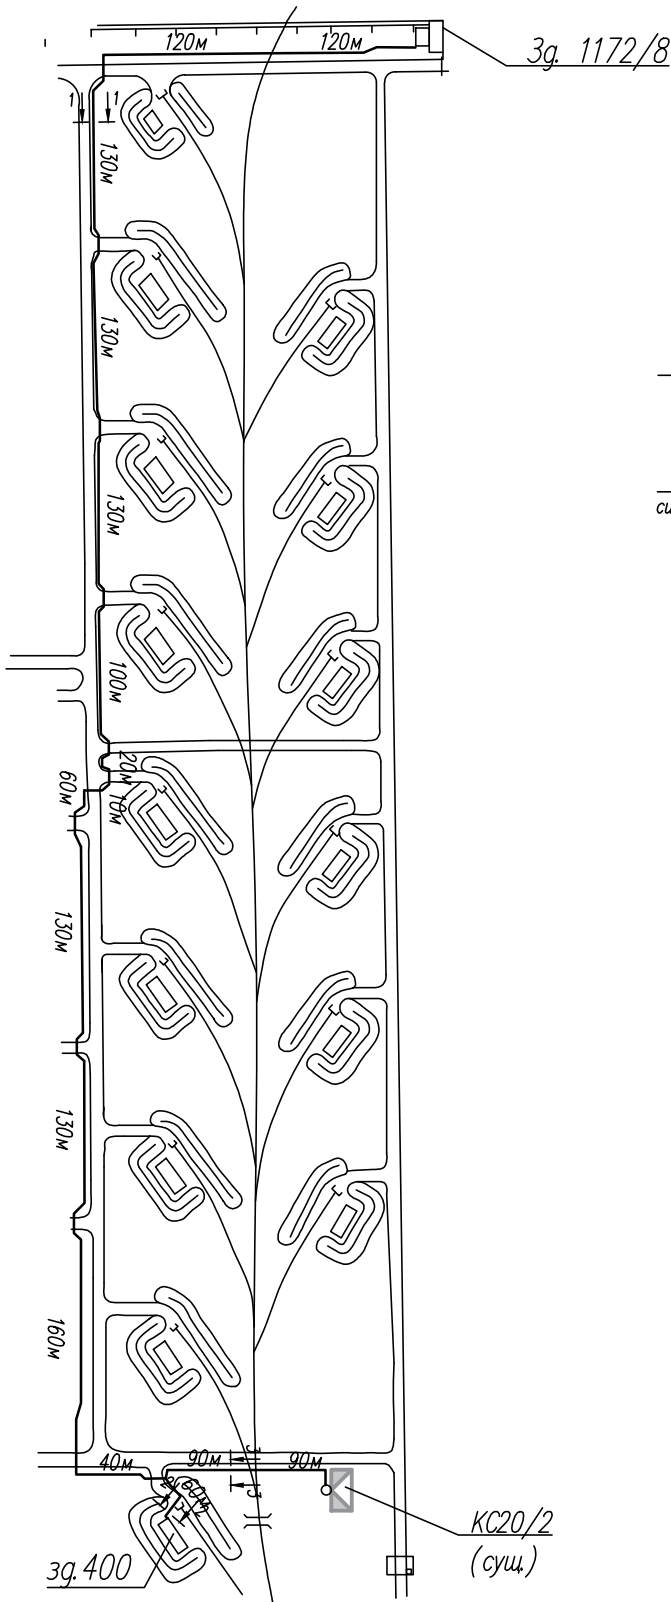


Разрез 1-1  
М1:20

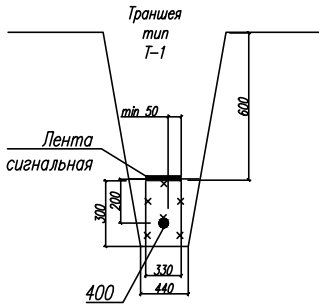

Разрез 2-2  
М1:20

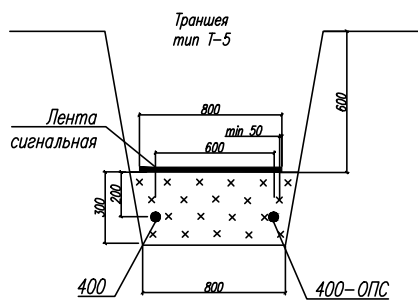

Разрез 3-3  
М1:20

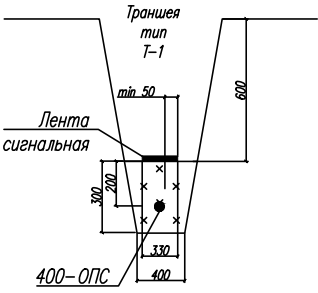

Условные обозначения и изображения

Обозначение	Наименование
	Шкаф клеммных соединений (сущ.)
	Место прокола под дорогой в трубе
	Кабельная линия

										1088/12-2018-ПС-И1
										Федеральное казенное предприятие "Бийский олеумный завод" г. Бийск, Алтайского края
Изм.	Кол. уч.	Лист	N док.	Подп.	Дата	Реконструкция для создания промышленного производства продукта ТАТБ Базисный склад зд. 400	Стадия	Лист	Листов	
Нач. Стр.										
Технадзор										
Исп-ель						Исполнительная схема №5 Пожарная система				000 "ВостокЭнергоСтрой"