




Исполнительная схема подстилающих слоев в траншее М 1:5000

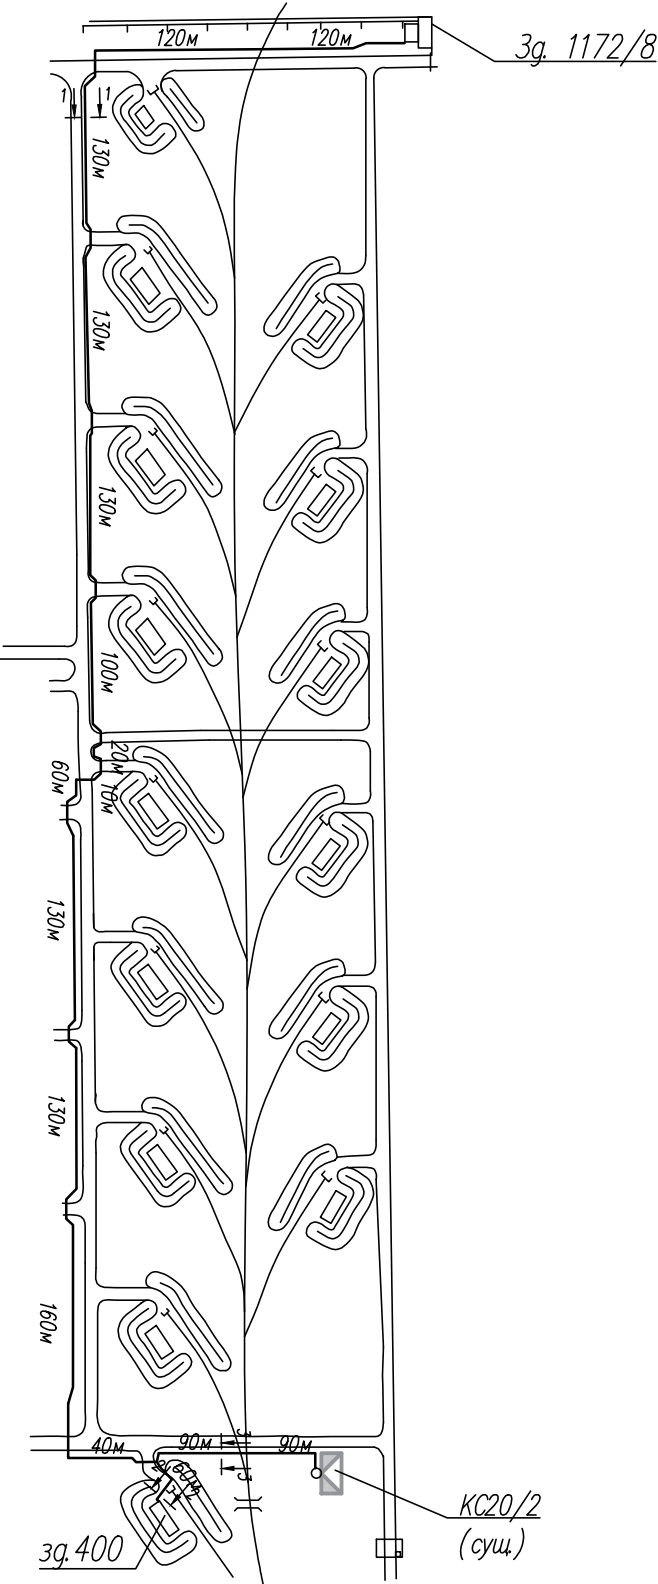


Разрез
1-1
М1:20

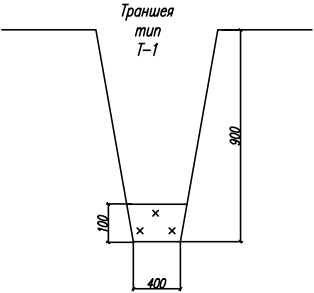

Разрез
2-2
М1:20

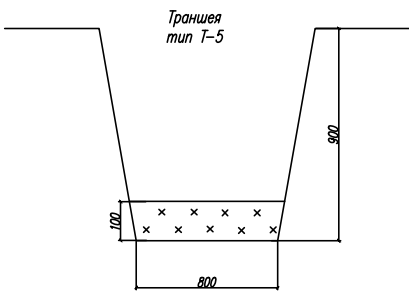

Разрез
3-3
М1:20

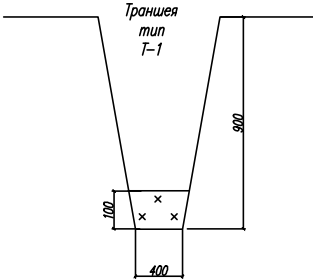

Условные обозначения и изображения

Обозначение	Наименование
	Шкаф клеммных соединений (суш.)
	Место прокола под дорогой в трубе
	Кабельная линия

						1088/12-2018-ПС-И1		
						Федеральное казенное предприятие "Бийский олеумный завод" г. Бийск, Алтайского края		
Изм.	Кол. уч.	Лист	И. док.	Подп.	Дата	Реконструкция для создания промышленного производства продукта ТАТБ Базисный склад зд. 400	Стадия	Лист
Нач. Стр.								Листов
Технадзор								
Исп-ель						Исполнительная схема №3 Пожарная система	000 "ВостокЭнергоСтрой"	