
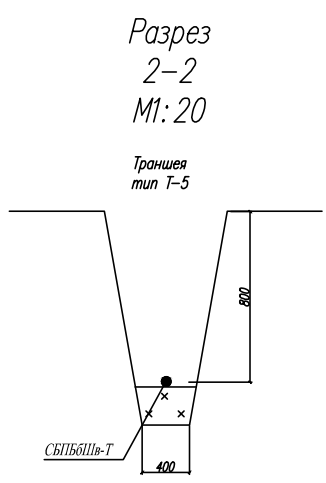
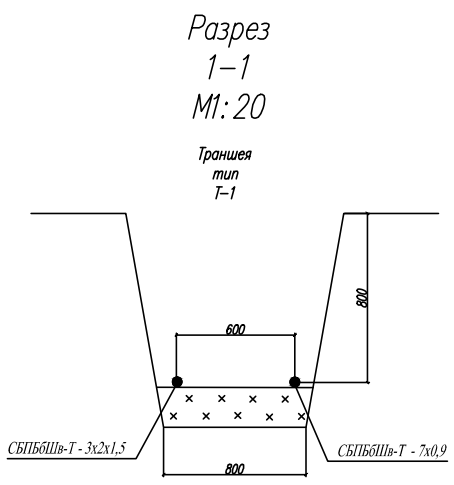


Исполнительная схема укладки кабеля в траншее М 1:5000

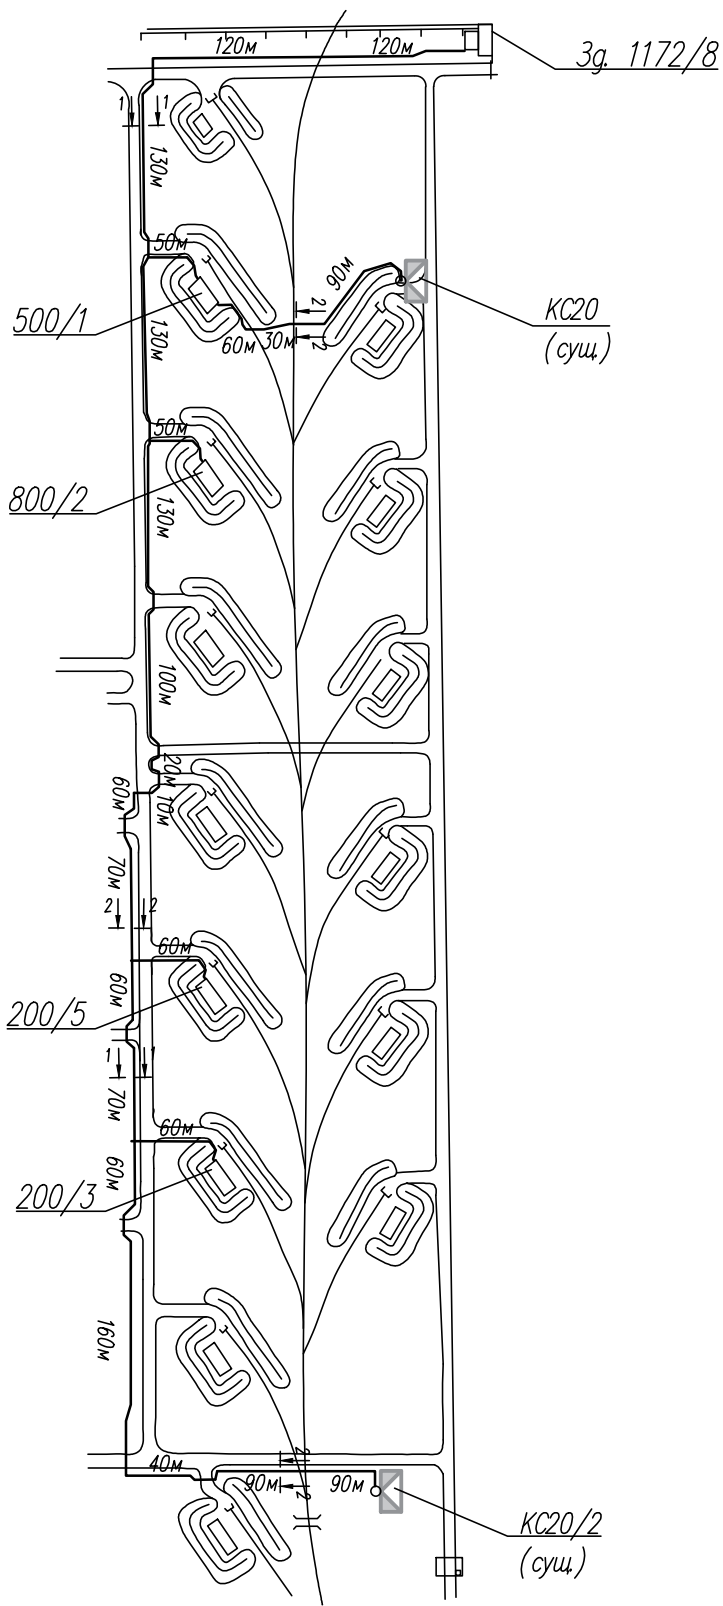

Условные обозначения и изображения

Обозначение	Наименование
	Шкаф клеммных соединений (сущ.)
	Место прокола под дорогой в трубе
	Кабельная линия

						А-16947-200/3-РД-АПС-И1			
						Федеральное казенное предприятие			
						"Бийский олеумный завод" г. Бийск, Алтайского края			
Изм.	Кол. уч.	Лист	N док.	Подп.	Дата	Реконструкция для создания	Стадия	Лист	Листов
Нач.	Стр.					производства продукта октогена			
Технадзор						Базисный склад зд. 200/3			
Исп-ель						Исполнительная схема №6	000		
						Укладка кабеля в траншее	"ВостокЭнергоСтрой"		