



Исполнительная схема подстилающих слоев в траншее М 1:5000

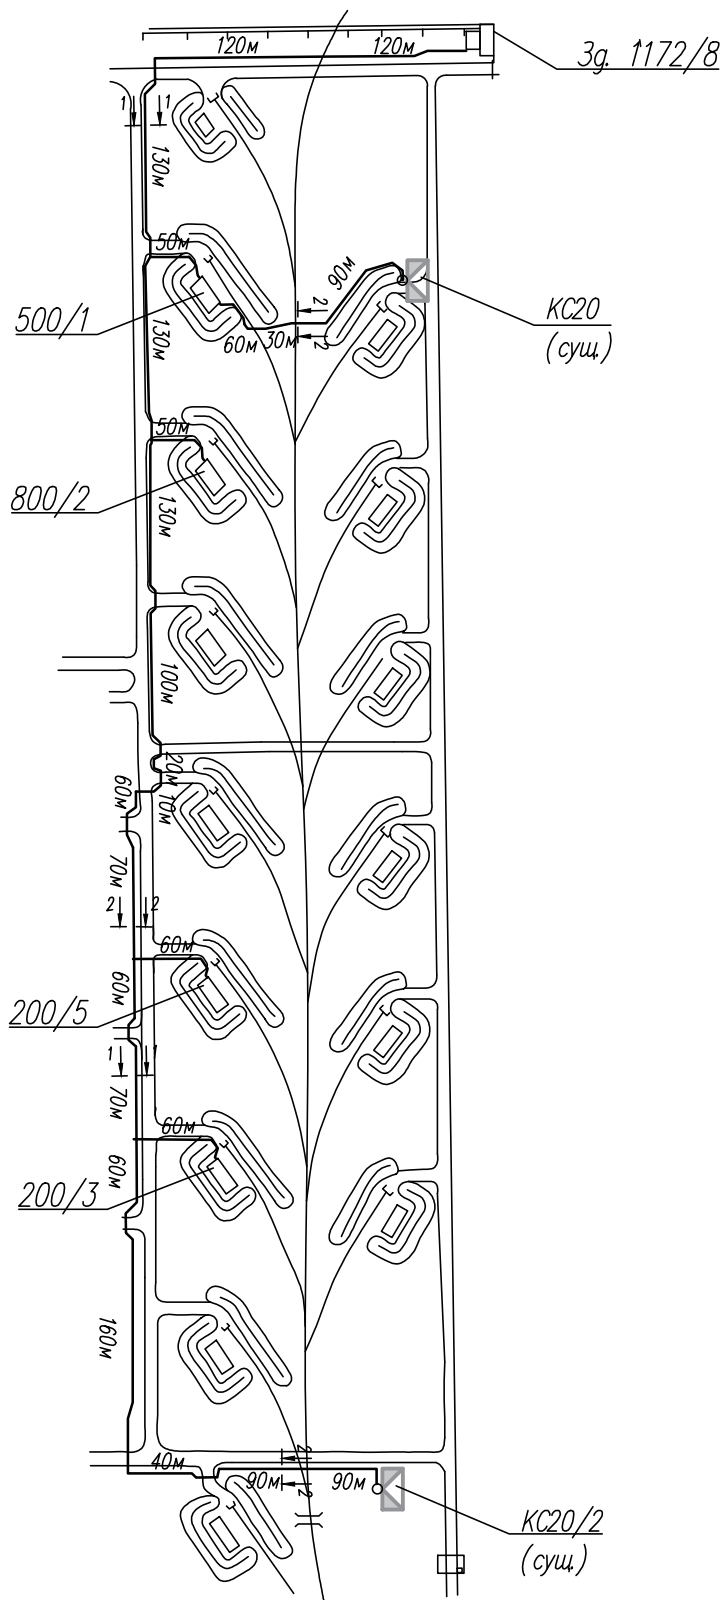

1-1

M1:20


Траншея  
тип  
Т-1

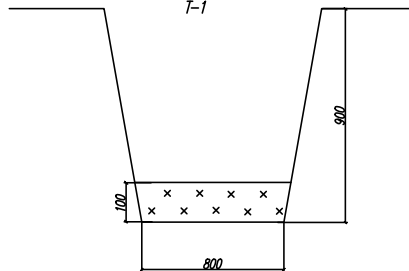




2-2

M1:20

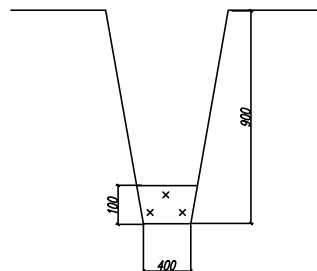Траншея  
тип Т-5



Условные обозначения и изображения

Обозначение	Наименование
	Шкаф клеммных соединений (сущ.)
	Место прокола под дорогой в трубе
	Кабельная линия

						А-16947-200/3-РД-АПС-И1			
						Федеральное казенное предприятие "Бийский олеумный завод"г. Бийск, Алтайского края			
Изм.	Код уч	Лист	№ док	Подп.	Дата				
Нач.	Стр.					Реконструкция для создания производства продукта октогена	Стадия	Лист	Листов
Технадзор						Базисный склад зд. 200/3			
Исп-ель						Исполнительная схема №5 устройство подстилающих слоев	000 "ВостокЭнергоСтрой"		