


Исполнительная схема разработки траншеи от зд. 1172/8 к зд.400 М 1:5000

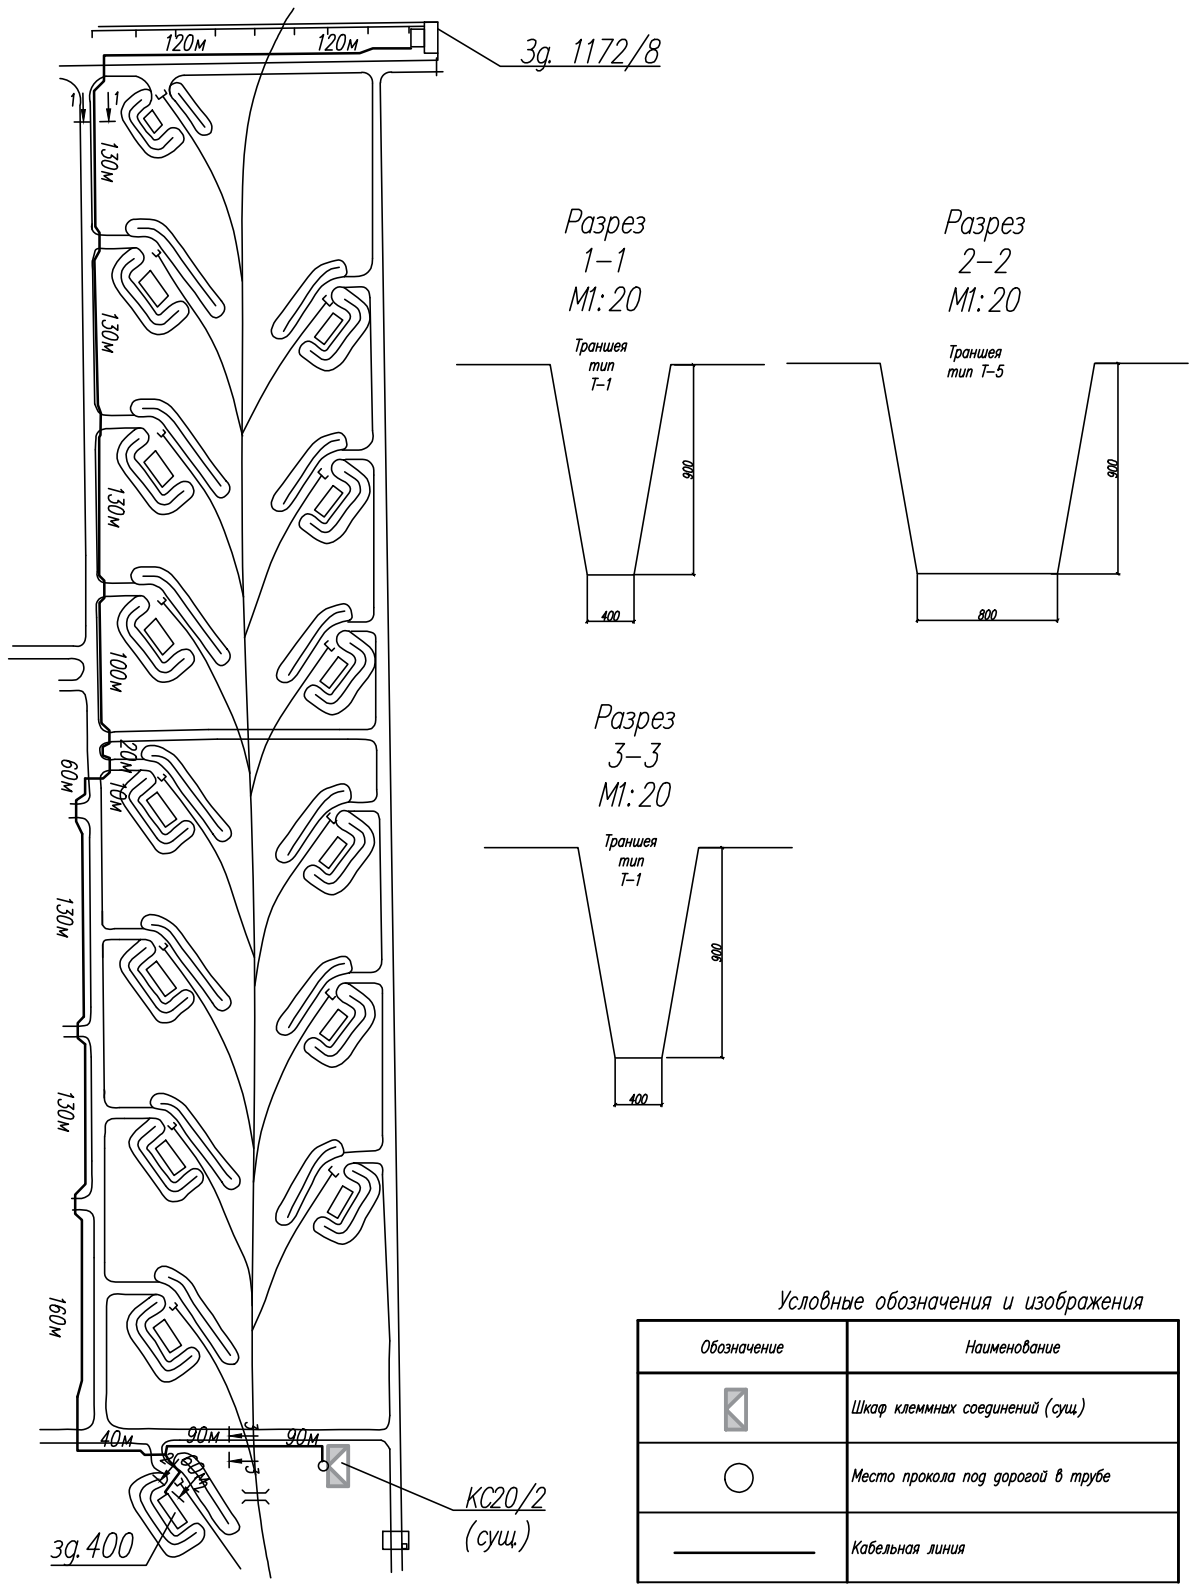

						1088/12-2018-ПС-И1			
						Федеральное казенное предприятие "Бийский олеумный завод" г. Бийск, Алтайского края			
Изм.	Кол. уч.	Лист	N док.	Подп.	Дата	Реконструкция для создания промышленного производства продукта ТАТБ Базисный склад зд. 400	Стадия	Лист	Листов
Нач.	Стр.								
Технадзор						Исполнительная схема №1 Пожарная система			
Исп-ель									
							000		
							"ВостокЭнергоСтрой"		