




Исполнительная схема обратной засыпки траншеи
от зд. 1172/8 к зд. 200/1, 200/5, 800/2, 500/1
М 1:5000

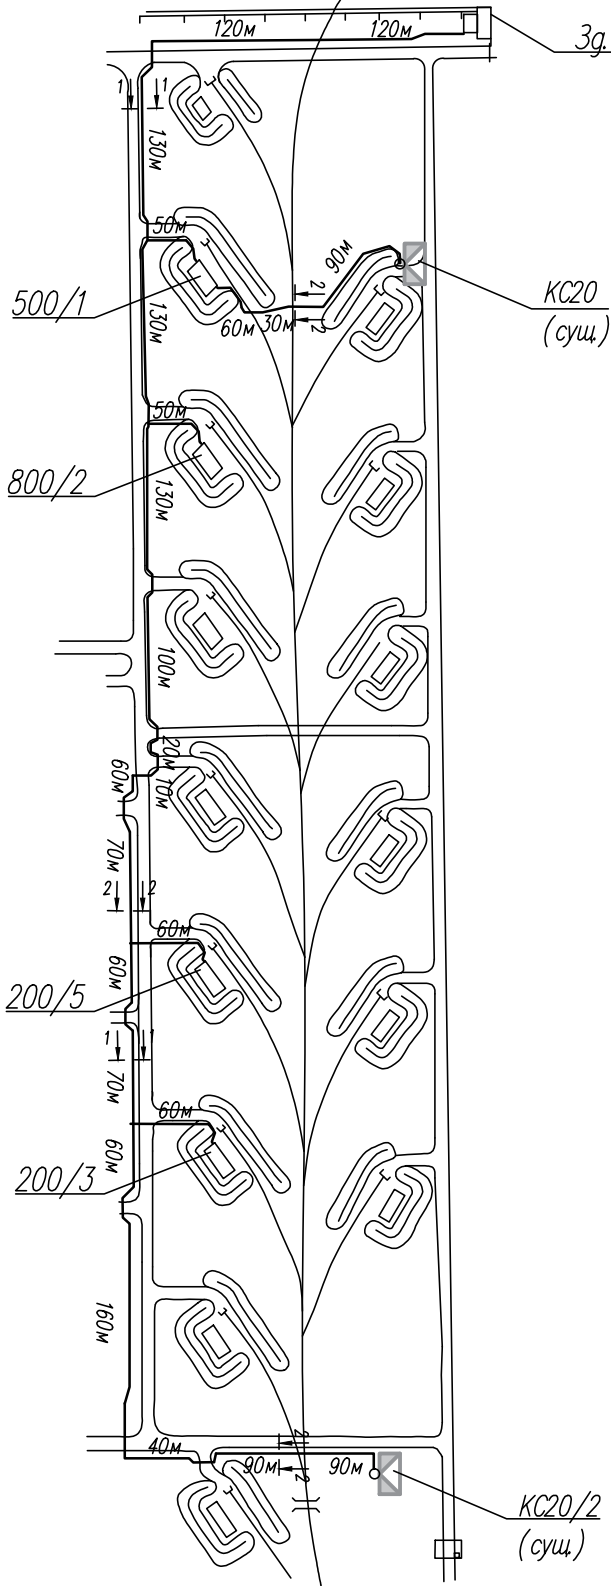

Разрез 1-1
М1:20

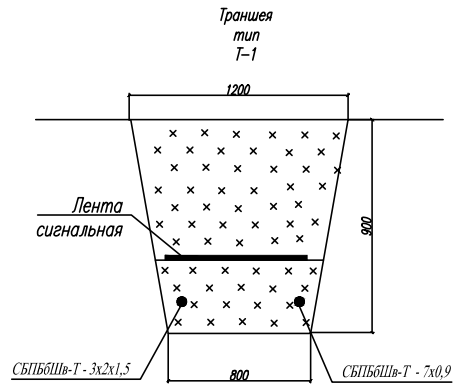

Разрез 2-2
М1:20

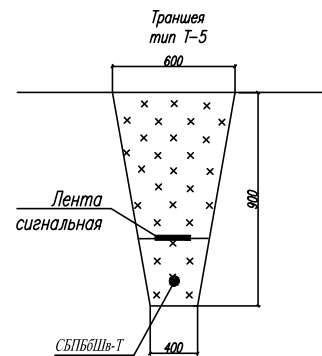

Условные обозначения и изображения

Обозначение	Наименование
	Шкаф клеммных соединений (сущ.)
	Место прокола под дорогой в трубе
	Кабельная линия

Изм.	Кол. уч.	Лист	N док.	Подп.	Дата
Нач.	Стр.				
Технадзор					
Исп-ель					

А-16946-200/3-РД-АПС

Федеральное казенное предприятие
"Бийский олеумный завод" г. Бийск, Алтайского края

Реконструкция для создания
производства продукта октогена
Базисный склад зд. 200/3

Исполнительная схема №8
Обратная засыпка траншеи

Стадия Лист Листов

000
"ВостокЭнергоСтрой"