


Исполнительная схема монтажа автоматизации комплексной зд 2(Насосная пожаротушения)
План на отм. 0,000 М1:50

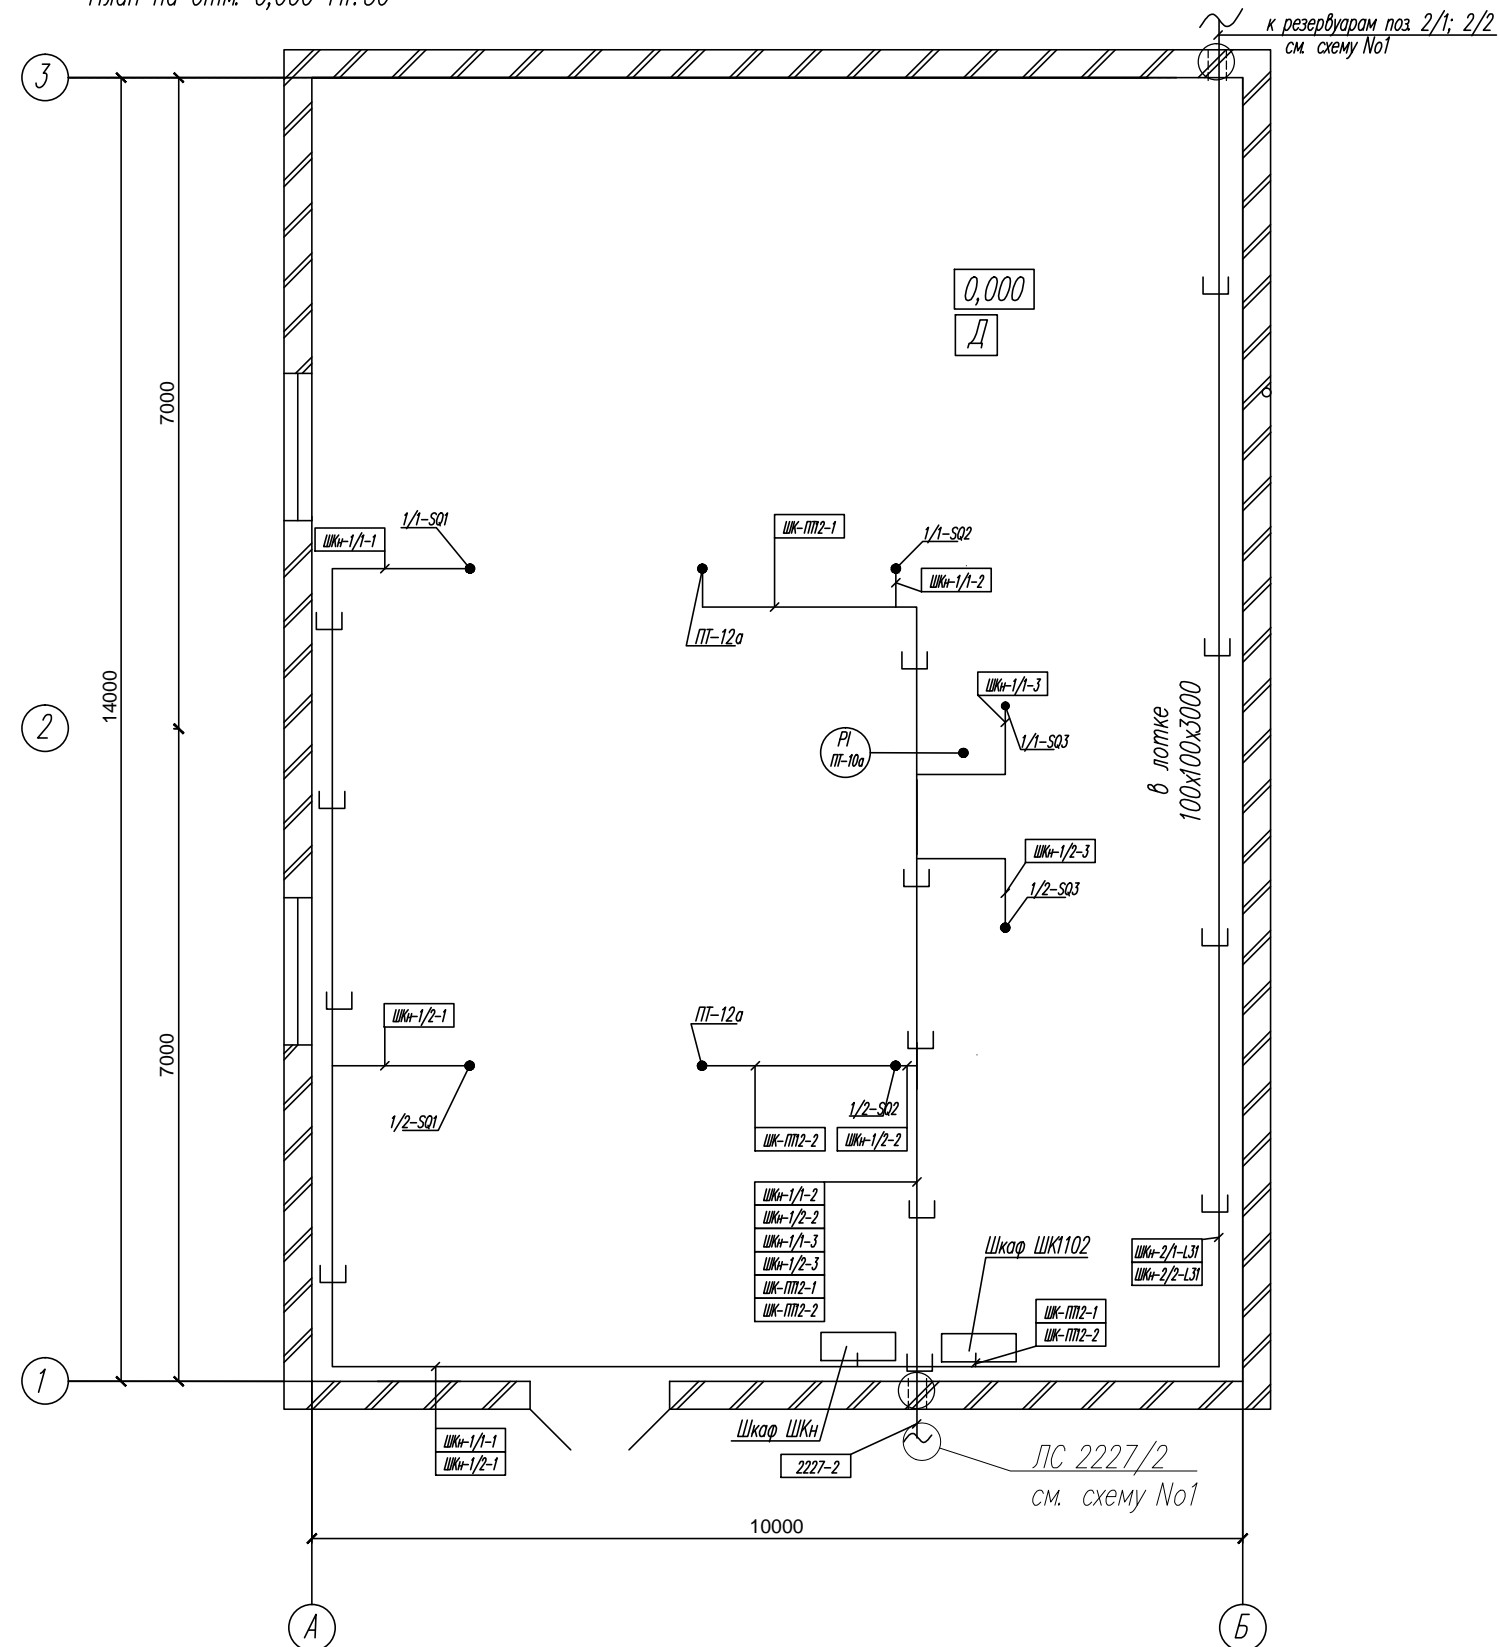

| | | | | | | | | | |
|-----------|-----------|---------|--------|-------|------|--|----------------------------|------|--------|
| | | | | | | А-16947-2-АК-И1 | | | |
| | | | | | | Федеральное казенное предприятие "Бийский олеумный завод" г. Бийск, Алтайского края | | | |
| Изм. | Кол. уч. | Лист | N док. | Подп. | Дата | Реконструкция для создания производства октогена. зд.2 Насосная пожаротушения. | Стадия | Лист | Листов |
| Нач. | Стр. | Сапегин | | | | | | | |
| Техназгор | Копылов | | | | | | | | |
| Исп-ель | Постников | | | | | | | | |
| | | | | | | Исполнительная схема №2 Автоматизация комплексная зд.2 | 000 "ВостокЭнергоСтрой" | | |
| | | | | | | | | | |
| | | | | | | | | | |