


Исполнительная схема монтажа сетей связи
План зд.200/3 на отм. 0.000

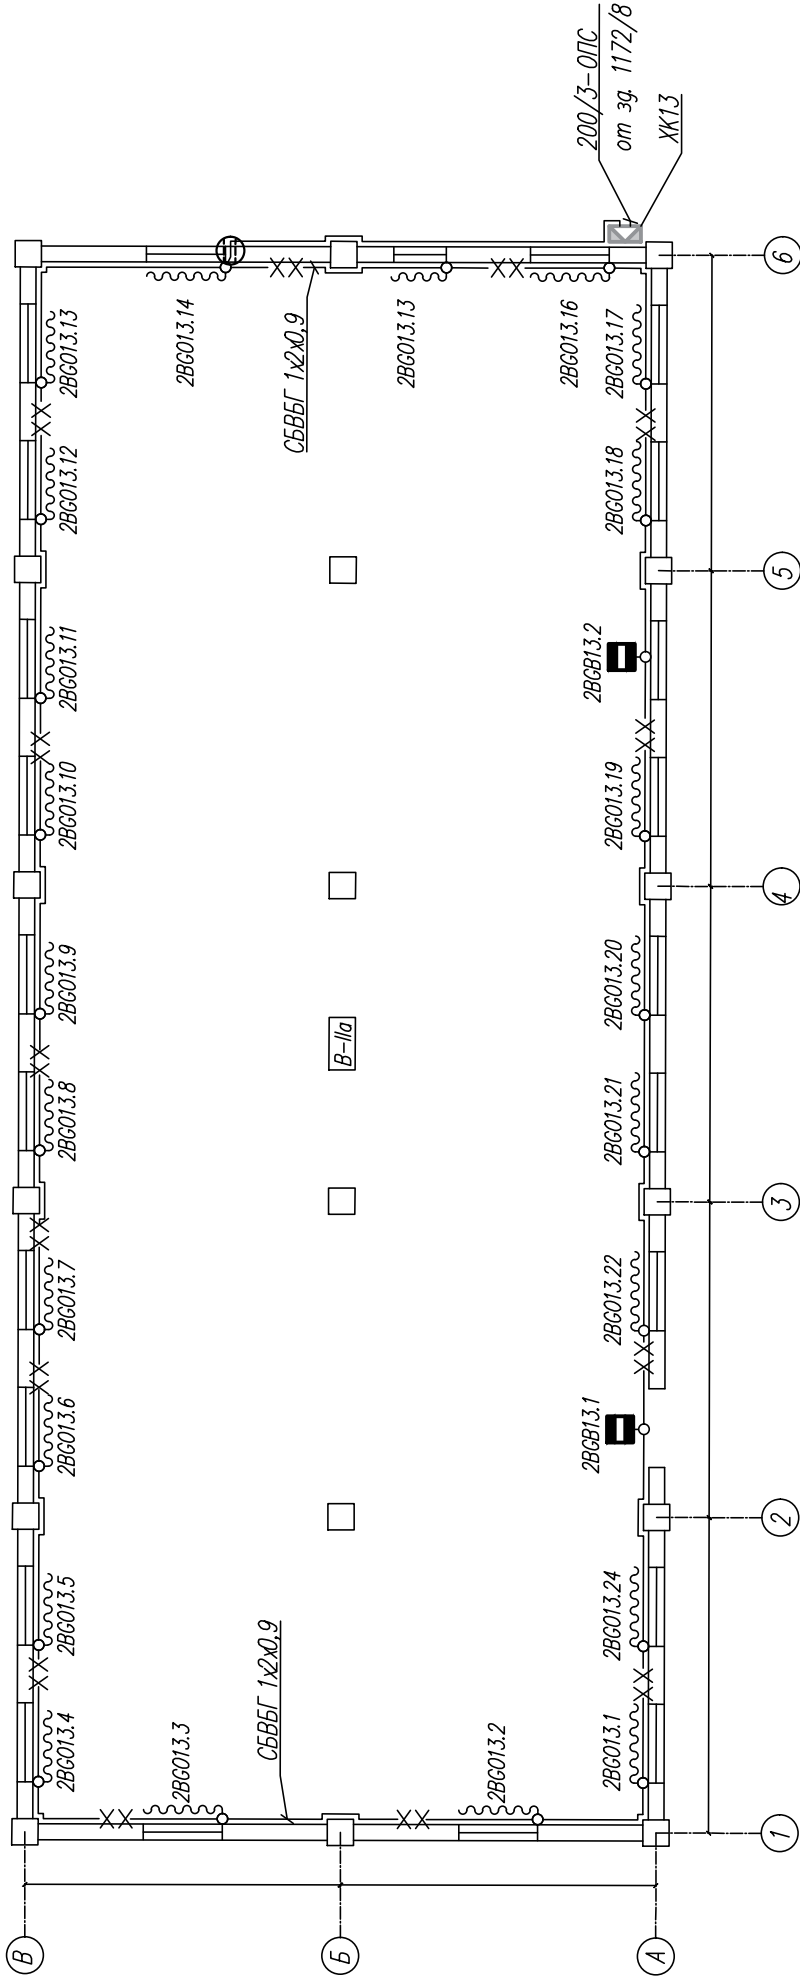

Условные обозначения и изображения

Обозначение	Наименование	Примечание
	Прибор приемно-контрольный	-
	Коробка клеммная	-
	Извещатель охранный точечный магнитоконтактный	-
	Извещатель охранный обрывной	-
	Коробка распределительная	-
	Линия связи	-
	Кабельная проходка	-

A-16947-200/3-РД-СС-И1

Федеральное казенное предприятие
"Бийский олеумный завод" г. Бийск, Алтайского края

	Дата	
	Изм.	Кол. уч.
Нач. Стр.	Лист	Н док
Технадзор	Подп.	Дата
Исп-ель		

Реконструкция для создания производства октогена. Базисный склад зд. 200/3	Стация	Лист	Листов
Исполнительная схема №1 Сети связи			
000			
"ВостокЭнергоСтрой"			