


Исполнительная схема монтажа автоматической пожарной сигнализации  
План на отм. 0.000

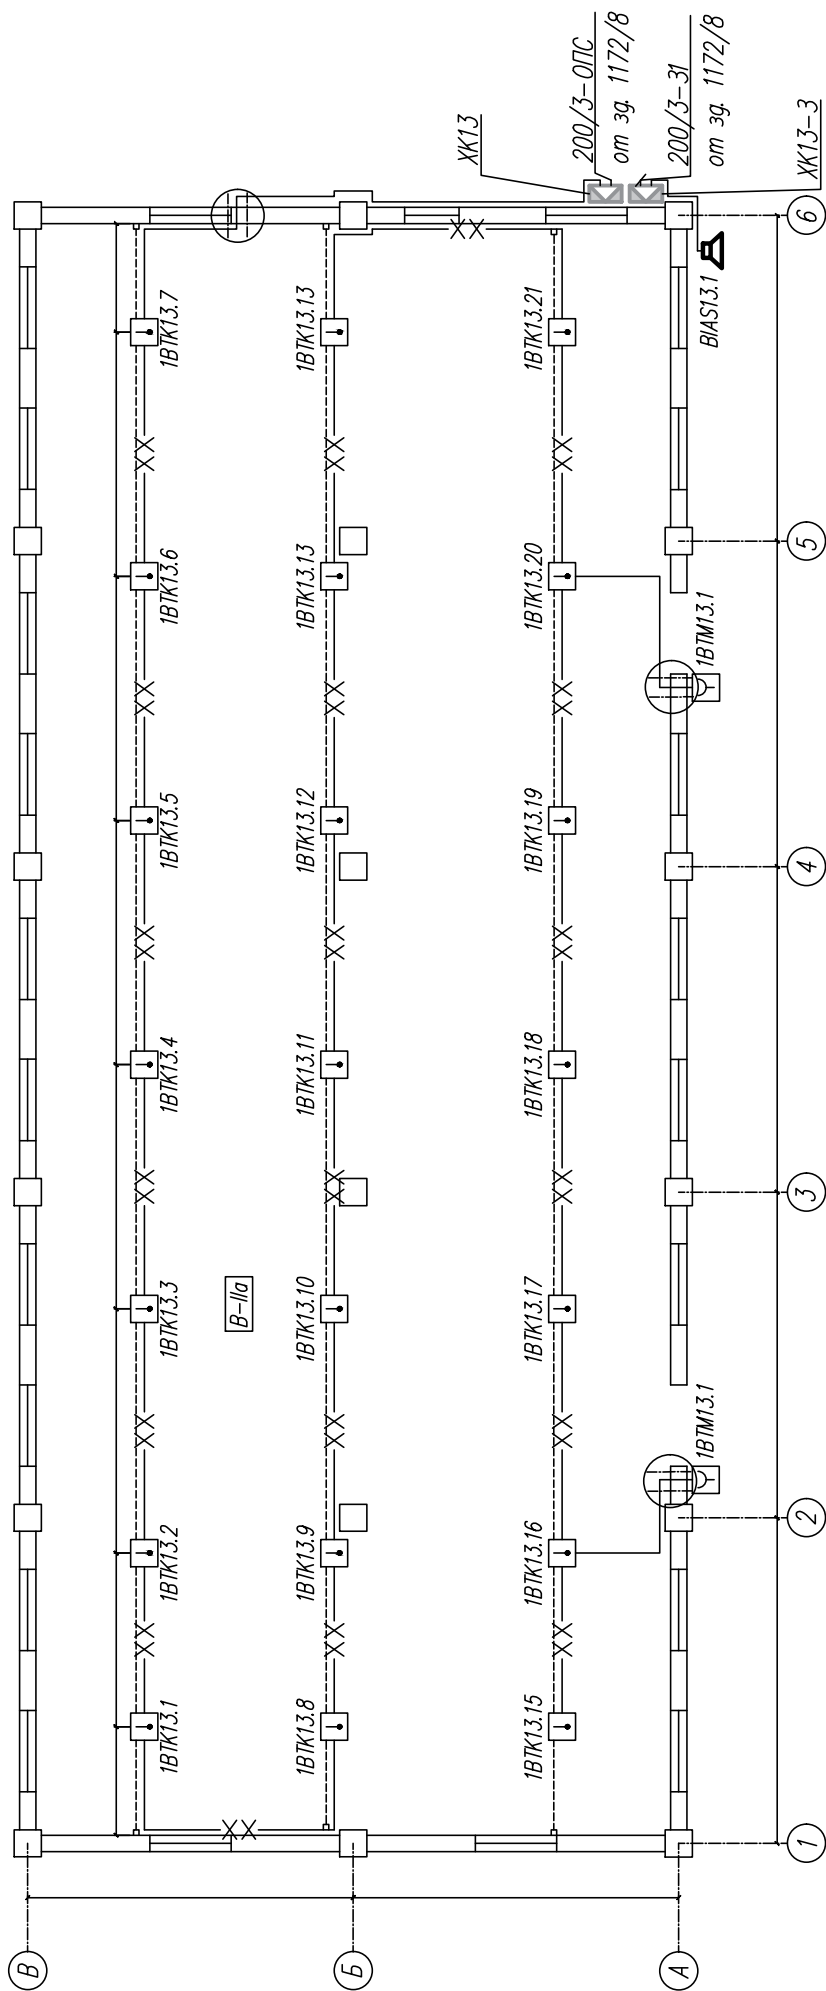

Условные обозначения и изображения

Обозначение	Наименование	Примечание
	Прибор приемно-контрольный	-
	Извещатель пожарный дымовой	-
	Извещатель пожарный ручной	-
	Коробка распределительная	-
	Линия связи	-
	Кабельная проходка	

А-16947-200/3-РД-АПС-ИИ			
Федеральное казенное предприятие			
"Бийский олеумный завод" г. Бийск Алтайского края			
Изм.	Кол. и	Лист	Дата
Нач.	Стр.	№ док	Подп.
Технадзор			
Исп-ель			
Реконструкция для создания производства октогена. Базисный склад зг. 200/3		Стадия	Лист
Исполнительная схема №1 Автоматическая пожарная сигнализация			Листов
		000	
		"ВостокЭнергоСтрой"	